

DOKUMENTACE SKUTEČNÉHO PROVEDENÍ
VIZ. GEODETICKÉ ZAHRADEJÍ SKUTEČNÉHO PROVEDENÍ


Seznam vytyčovacíh souřadnic

lokalita 2		
Název bodu	souřadnice Y	souřadnice X
ZÚ	-1119931.508	-464645.412
V1	-1119928.976	-464644.809
V2	-1119918.617	-464633.619
V3	-1119907.724	-464621.678
V4	-1119900.010	-464612.537
V5	-1119886.214	-464599.596
V6	-1119854.178	-464575.414
V7	-1119834.055	-464562.952
V8	-1119818.811	-464555.039
V9=H1	-1119809.762	-464550.790
V10	-1119780.779	-464537.991
V11	-1119771.143	-464532.780
V12	-1119751.993	-464519.463
V13	-1119743.253	-464511.861
V14	-1119738.552	-464501.678
V15	-1119733.518	-464507.109
V16	-1119708.874	-464469.877
H2	-1119709.859	-464471.103
V17	-1119702.237	-464461.050
KÚ=H3	-1119686.024	-464439.231
VŠ	-1119928.027	-464643.783
VŠ	-1119925.989	-464641.582

INSTALL INSTALL CZ, s.r.o.
Kdy 1723
IČ: 25876643, DIČ: CZ25876643
TEL: +420 558 664 111, WWW.INSTALL.CZ

k.ú. Panské Nové Dvory

LEGENDA :

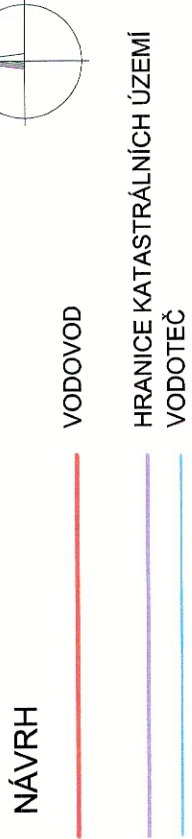

STÁVAJÍCÍ SÍŤ TECHNICKÉHO VYBAVENÍ

- GRAVITAČNÍ SPLAŠKOVÁ KANALIZACE (SMVAK)
- DÁLKOVÝ VODOVOD (SMVAK)
- VODOVOD (SMVAK)
- VTL PLYNOVOD (GASNET, GREENGAS)
- STL PLYNOVOD (GASNET, GREENGAS)
- PODZEMNÍ SDELOVACÍ VEDENÍ (CETIN)
- NADZEMNÍ SDELOVACÍ VEDENÍ (CETIN)
- PODZEMNÍ SDELOVACÍ VEDENÍ - NEPROVOZOVANÉ (CETIN)
- PODZEMNÍ EL. VEDENÍ NN (ČEZ)
- PODZEMNÍ EL. VEDENÍ VN (ČEZ)
- NADZEMNÍ EL. VEDENÍ NN (ČEZ)
- NADZEMNÍ EL. VEDENÍ VN (ČEZ)
- PODZEMNÍ VEDENÍ VO (TS)
- NADZEMNÍ VEDENÍ VO (TS)
- KATODOVÁ OCHRANA DÁLKOVÉHO VODOVODU

PROJEKTOVANÉ SÍŤ TECHNICKÉHO VYBAVENÍ

PROJEKTOVANÝ VODOVOD (SMVAK)

ZMĚNA VÝKRESU :

Č. ZMĚNY	PŘEDMĚT ZMĚNY	ZMĚNU PROVEDL	PODPIS	DATUM ZMĚNY

D.2 DOKUMENTACE TECHNICKÝCH A TECHNOLOGICKÝCH ZAŘÍZENÍ

KONEKO® 709 00 OSTRAVA - Výstavní 2224/8
TEL: (+420) 558 633 588 FAX: (+420) 558 633 589
(+420) 558 664 111 E-MAIL: koneko@koneko.cz

Investor :	Statutární město Frýdek-Místek			Hlavní inženýr projektu :	Ing. S. Gorbunov
Akce :	Výstavba vodovodního řadu - Panské Nové Dvory - lokalita č.2			Zodp. projektant :	J. Pastorek
Objekt :	Název přílohy :	Podrobná situace		Vypracoval :	Ing. D. Molnár
				Kontroloval :	Ing. S. Gorbunov
Zadákové číslo :	2928-2/DSP-2016	Číslo přílohy :	D.2.b.1	Datum :	06/2018
Archivní číslo :	2928-2/03	Měřítko :	1 : 500	DPS	
TENTO VÝKRES A JEHO PŘÍLOHY JSOU NAŠIM DŮVĚRNÝM VLASTNICTVÍM, NESMÍ BÝT BEZ NAŠEHO PŘEDCHOZÍHO PÍSEMNÉHO SOUHLASU KOPIROVÁNY, ROZMNOŽOVÁNY ANI ZPŘÍSTUPNĚNY JINÝM OSOBÁM NEBO FIRMÁM					