



ORIENTAČNÍ SLOUPEK
VZOR

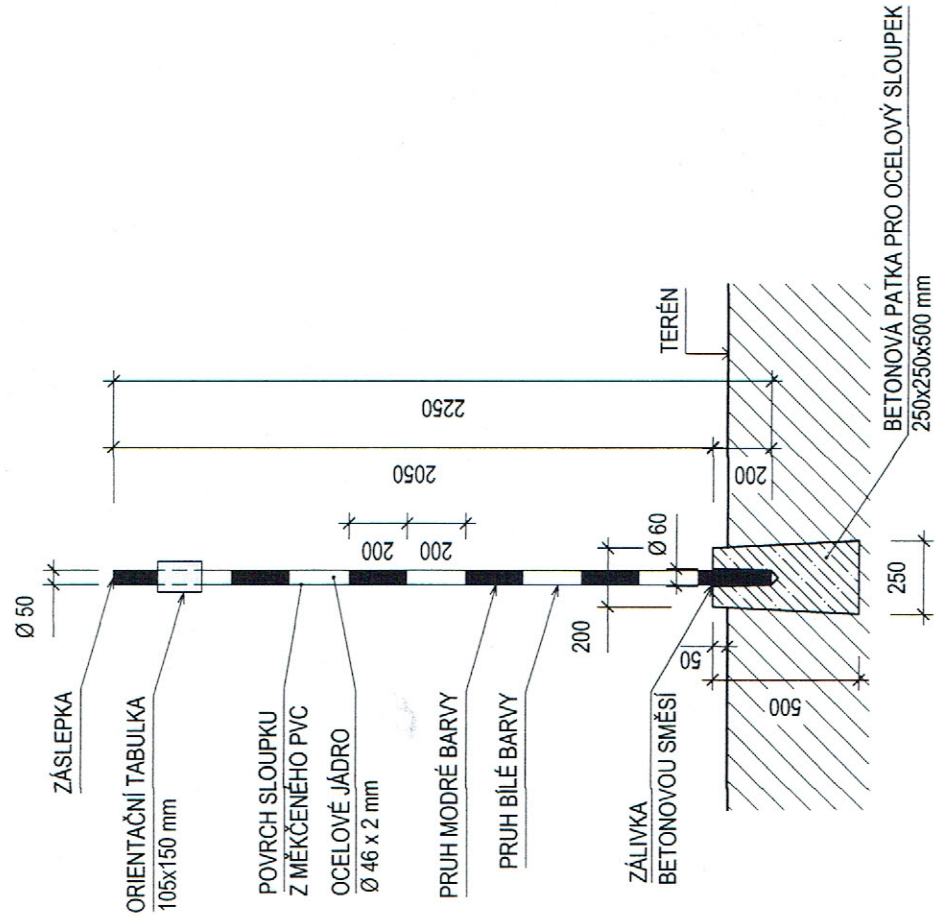


ORIENTAČNÍ SLOUPKY S ORIENTAČNÍMI TABULKAMI SE OSADÍ V MÍSTECH VODÁRENSKÝCH ARMATUR VČ. ODBOČENÍ.
ORIENTAČNÍ SLOUPKY BEZ ORIENTAČNÍCH TABULEK SE OSADÍ V MÍSTECH LOMŮ TRASY POTRUBÍ, NA PŘÍMÝCH
ÚSECÍCH VE VZDÁLENOSTI 150 AŽ 200 m.

KOTEVNÍ BLOK POTRUBÍ PE
VZOR


PŮDORYS

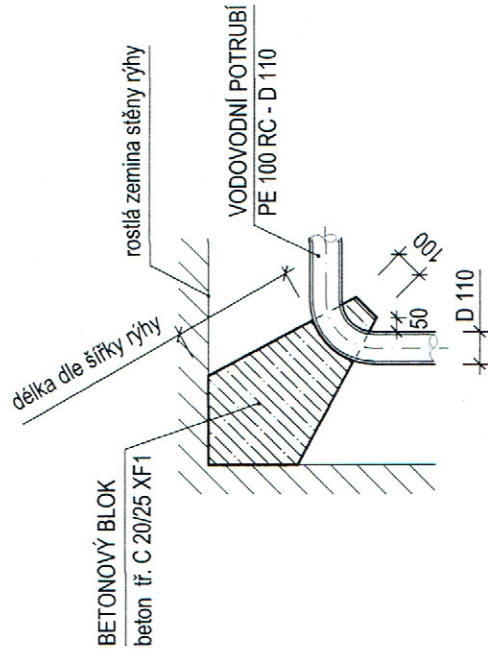

SVISLÝ ŘEZ

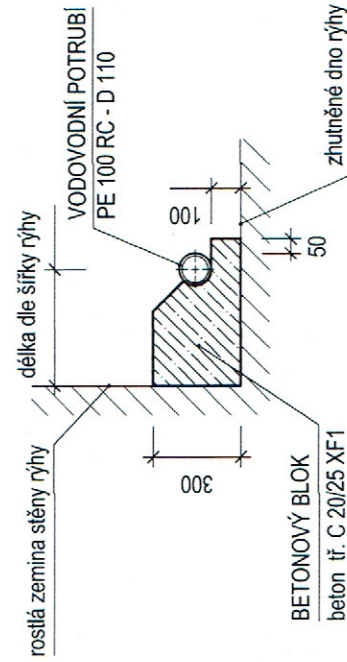

INFAL INSTAL CZ s.r.o.
Kauč. 1723
739 11 Frýdek-Místek
IČ: 25876643, DIČ: CZ25876643
TEL: 558 44 11 00, www.winstall.cz

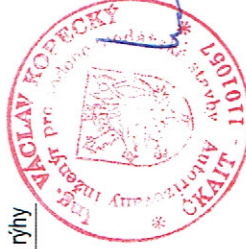

Dle skutečného provedení

kótováno v mm

Vypracoval	MILOŠ KOPECKÝ	Projekant	MILOŠ KOPECKÝ	HAUSING s.r.o.
Místo stavby	FRÝDEK-MÍSTEK, míst část SKALICE	Kraj	MORAVSKOSLEZSKÝ	739 98 Hostý u Jablunkova 275 IČO 25823027
Stavebník	Statutární město FRÝDEK - MÍSTEK			
VODOVODNÍ ŘAD VE FRÝDKU-MÍSTKU				
MÍSTNÍ ČÁST SKALICE				
ORIENTAČNÍ SLOUPEK, KOTEVNÍ BLOK POTRUBÍ PE				
VZOROVÝ VÝKRES				
D.1.5.3				