

Spr 1890 / 2019

DOHODA**o úpravě vzájemných práv a povinností vlastníků provozně souvisejících kanalizací**

uzavřená podle § 8 odst. 3, odst. 15 zákona č. 274/2001 Sb., o vodovodech a kanalizacích pro veřejnou potřebu a o změně některých zákonů (zákon o vodovodech a kanalizacích), ve znění pozdějších předpisů (dále jen „zákon č. 274/2001 Sb.“)

mezi dále uvedenými stranami dohody:

1. Česká republika - Okresní soud ve Frýdku-Místku

se sídlem: Na Poříčí 3206, Frýdek, 738 13 Frýdek-Místek

jejímž jménem jednat: Mgr. Jiří Nezhoda, předseda okresního soudu

IČ: 00025216

DIČ: není plátcem DPH

bankovní spojení: 223781/0710

(dále též „Okresní soud ve Frýdku-Místku“)

2. statutární město Frýdek-Místek

se sídlem: Radniční 1148, Frýdek, 738 01 Frýdek-Místek

osoba oprávněná jednat: Mgr. Michal Pobucký, DiS., primátor

IČ: 00296643

DIČ: CZ00296643

bankovní spojení: Komerční banka, a.s., pobočka ve Frýdku-Místku

č.ú: 928-781/0100

(dále též „statutární město Frýdek-Místek“)

I.**Předmět dohody**

Předmětem dohody je úprava vzájemných práv a povinností stran dohody v postavení vlastníků provozně souvisejících kanalizací, aby bylo zajištěno kvalitní a plynulé provozování kanalizací, které ve smyslu § 1 zákona č. 274/2001 Sb. slouží veřejné potřebě a podléhají režimu zákona č. 274/2001 Sb.

II.**Prohlášení o vlastnictví kanalizace**

1. Statutární město Frýdek-Místek prohlašuje, že je na základě kolaudačního rozhodnutí zn. ŽPaZ/7344/2007/Kli/231.2, vydaného Magistrátem města Frýdku-Místku, odborem životního prostředí a zemědělství, dne 28.08.2007, právní moc dne 05.09.2007 (v rámci stavby Autobusové nádraží ve Frýdku-Místku SO 09 Kanalizace jednotná, SO 11 Odlučovač lehkých kapalin), výlučným vlastníkem kanalizace DN 500 PP, vybudované v k. ú. Frýdek, obci Frýdek-Místek, v rámci uvedené stavby.
2. Okresní soud ve Frýdku-Místku prohlašuje, že na základě kolaudačního rozhodnutí č. j. RŽ:voda/2600/94/95/Kl/230, vydaného Okresním úřadem ve Frýdku-Místku, referátem

20. 9. 2019

životního prostředí, dne 28.04.1995, právní moc dne 29.05.1995 (v rámci stavby Budova okresního soudu a okresního státního zastupitelství, vodovod a kanalizace), a kolaudačního rozhodnutí zn. ŽPaZ/6485/2006/Kli/231.2, vydaného Magistrátem města Frýdku-Místku, odborem životního prostředí a zemědělství, dne 22.11.2006, právní moc dne 12.12.2006 (v rámci stavby Okresní soud ve Frýdku-Místku – přístavba a přestavba budovy OS SO 05 Úprava kanalizace DN 600), má právo hospodaření s majetkem státu, tj. kanalizací vybudovanou v k. ú. Frýdek, obci Frýdek-Místek, v rámci uvedených staveb.

III.

Práva a povinnosti stran dohody

1. Strany dohody ve vztahu ke kanalizacím ve svém vlastnictví vymezeným v čl. II této dohody prohlašují, že byly zřízeny pro veřejnou potřebu ve smyslu § 1 zákona č. 274/2001 Sb. a že jsou provozně souvisejícími kanalizacemi.
2. Strany dohody shodně prohlašují, že společně zajistí kvalitní, plynulé a bezpečné provozování kanalizací ve smyslu zákona č. 274/2001 Sb., a to samostatně, nebo prostřednictvím osoby vlastníci povolení k provozování kanalizace vydané příslušným krajským úřadem.
3. Strany dohody se zavazují společně jednat o všech záležitostech, které se týkají nebo mohou mít vliv na řádné provozování kanalizací.
4. Strany dohody se zavazují o všech skutečnostech důležitých pro řádné provozování kanalizací vzájemně informovat, případně vzniklé problémy budou strany dohody řešit zejména smírnou cestou.
5. Jestliže vlastník v postavení strany dohody provozuje kanalizaci svým jménem a na vlastní odpovědnost, vztahují se na něj všechna práva a povinnosti provozovatele.
6. Technické
 - a) Strany dohody prohlašují, že povinnosti vlastníka kanalizace vyplývající z platné právní úpravy bude plnit každá strana dohody samostatně, případně prostřednictvím provozovatele, rovněž majetkovou a provozní evidenci povede každá strana dohody samostatně za svou kanalizaci, případně prostřednictvím provozovatele.
 - b) Strany dohody se shodně zavazují účinně spolupracovat při zajištění řádného, kvalitního, plynulého a bezpečného odvádění odpadních vod prostřednictvím kanalizací vymezených v čl. II této dohody.
7. Finanční
 - a) Strany dohody prohlašují a berou na vědomí skutečnost, že písemné smlouvy s odběrateli napojenými na kanalizace bude uzavírat každá strana dohody v postavení vlastníka kanalizace samostatně, případně samostatně prostřednictvím provozovatele.
 - b) Každá strana dohody bude pro svou kanalizaci uplatňovat svou cenu pro stočné.
 - c) Každá strana dohody musí zpracovat a realizovat plán financování obnovy vlastní kanalizace, vytvářet rezervu finančních prostředků na obnovu vlastní kanalizace a dokládat jejich použití pro tyto účely.

IV. Specifikace předávacího místa

1. Místem napojení kanalizace ve vlastnictví statutárního města Frýdek-Místek na kanalizaci Okresního soudu ve Frýdku-Místku je šachta č. 3699 na pozemku parc. č. 3189/1, k. ú. Frýdek, obec Frýdek-Místek. Místo napojení je vyznačeno v příloze č. 1 této dohody.
2. Místo napojení uvedené v čl. IV odst. 1 této dohody je předávacím místem, kde přechází odpadní voda z kanalizace ve vlastnictví statutárního města Frýdek-Místek do kanalizace Okresního soudu ve Frýdku-Místku.

V. Způsob určování množství odpadní vody převzaté

Množství odpadní vody převzaté z kanalizace ve vlastnictví statutárního města Frýdek-Místek do kanalizace Okresního soudu ve Frýdku-Místku bude stanoveno technickým propočtem na základě množství vody odebrané z vodovodu pro veřejnou potřebu měřené jednotlivými fakturačními vodoměry u odběratelů s připočtením vody z vlastních zdrojů odběratelů napojených kanalizační přípojkou na kanalizaci ve vlastnictví statutárního města Frýdek-Místek, přičemž statutární město Frýdek-Místek se zavazuje zajistit u vlastníka, případně provozovatele vodovodu údaje o množství pitné vody odběratelům dodané, měřené vodoměrem, a od odběratelů údaje o množství vody z vlastních zdrojů, a to za všechny odběratele napojené kanalizační přípojkou na kanalizaci v jeho vlastnictví.

VI. Odvedení a čištění odpadní vody převzaté

1. Množství odpadní vody předané do kanalizace Okresního soudu ve Frýdku-Místku (dále jen „kanalizace 1“) z kanalizace ve vlastnictví statutárního města Frýdek-Místek (dále jen „kanalizace 2“) bude odpovídat technickým možnostem kanalizace 1.
2. Okresní soud ve Frýdku-Místku, případně provozovatel kanalizace 1 se zavazuje touto dohodou zajistit pro statutární město Frýdek-Místek převzetí odpadní vody (voda převzatá) z předávacího místa specifikovaného v čl. IV této dohody k dalšímu odvádění a čištění na ČOV Frýdek-Místek za podmínek uvedených v této dohodě. Jakost odpadních vod z kanalizace 2 musí v předávacím místě vždy odpovídat ukazatelům stanoveným aktuálními kanalizačními řády platnými pro kanalizaci 2 a pro kanalizaci 1. Seznam látek, které nelze do kanalizace 1 vypouštět, vyplývá z aktuálního kanalizačního řádu ke kanalizaci 1.
3. Závazek převzetí odpadních vod se považuje za splněný přechodem odpadní vody z kanalizace 2 do kanalizace 1. Tímto okamžikem přechází na Okresní soud ve Frýdku-Místku vlastnické právo a nebezpečí škod, zejména nebezpečí úniku a znečištění předané vody.
4. Statutární město Frýdek-Místek, případně provozovatel kanalizace 2 se zavazuje za provedenou službu zaplatit Okresnímu soudu ve Frýdku-Místku, případně provozovateli kanalizace 1 sjednanou cenu, postupem dle čl. VII této dohody.

5. Okresní soud ve Frýdku-Místku, případně provozovatel kanalizace 1 je oprávněn v rámci kontroly dodržování stanovených ukazatelů jakosti odpadních vod provádět v předávacím místě, vymezeném v čl. IV této dohody, kontrolní odběr vzorků odpadních vod prostřednictvím oprávněné osoby, za účasti zástupců obou stran dohody (kontaktních osob uvedených v čl. IX odst. 3 této dohody), případně zástupců provozovatele kanalizace 2 a kanalizace 1, a zajistit analýzu odebraných vzorků akreditovanou laboratoří. V případě, kdy bude zjištěno nedodržení stanovených ukazatelů jakosti vody odvedené, hradí náklady na odběr vzorků a jejich rozbor statutární město Frýdek-Místek, v opačném případě hradí náklady na odběr vzorků a jejich rozbor Okresní soud ve Frýdku-Místku.
6. O provádění kontroly dodržování kanalizačního řádu kanalizace 1 je Okresní soud ve Frýdku-Místku, případně provozovatel kanalizace 1 povinen informovat statutární město Frýdek-Místek, případně provozovatele kanalizace 2 a po ukončení kontroly nejpozději do 10 pracovních dnů statutárnímu městu Frýdek-Místek, případně provozovateli kanalizace 2 předat výsledky kontroly.
7. Odvádění odpadních vod bude realizováno průběžně. K přerušení nebo omezení jejich odvádění může dojít pouze v případech uvedených v čl. IX odst. 2 této dohody.

VII.

Cena odpadní vody předané a platební podmínky

1. Ustanovení tohoto článku dohody se vztahují k období, ve kterém provoz kanalizace 1 a kanalizace 2 nezajišťuje totožný provozovatel.
2. Strany dohody sjednávají, že cena za převzetí odpadní vody k dalšímu odvedení a čištění bude statutárnímu městu Frýdek-Místek, případně provozovateli kanalizace 2 fakturovaná Okresním soudem ve Frýdku-Místku, případně provozovatelem kanalizace 1 ve výši v souladu s platnou právní úpravou ceny stočného, která vychází z cenových předpisů, ze zákona č. 274/2001 Sb. a z prováděcího právního předpisu k zákonu č. 274/2001 Sb., kterým je v době uzavření této dohody vyhláška č. 428/2001 Sb., kterou se provádí zákon č. 274/2001 Sb., ve znění pozdějších předpisů.
3. Fakturace bude prováděna měsíčně, přičemž fakturováno bude množství předané vody, zjištěné postupem dle čl. V této dohody.
4. Faktura bude mít náležitosti dle účetních a daňových předpisů.
5. Faktura bude uhrazena ve lhůtě její splatnosti, která činí 17 dnů ode dne doručení faktury.

VIII.

Smluvní sankce

1. Statutární město Frýdek-Místek má právo požadovat po Okresním soudu ve Frýdku-Místku zaplacení smluvní pokuty ve výši 1.000 Kč za každý případ porušení jeho povinností vyplývajících z této dohody.
2. Okresní soud ve Frýdku-Místku má právo požadovat po statutárním městě Frýdek-Místek zaplacení smluvní pokuty ve výši 1.000 Kč za každý případ porušení jeho povinností vyplývajících z této dohody.

IX. Ostatní ujednání

1. Okresní soud ve Frýdku-Místku, případně provozovatel kanalizace 1 se zavazuje:
 - a) v případě plánovaného omezení nebo přerušení odvádění odpadních vod písemně oznámit statutárnímu městu Frýdek-Místek, případně provozovateli kanalizace 2 předpokládanou dobu a rozsah omezení nebo přerušení nejpozději 15 dnů předem,
 - b) v případě omezení nebo přerušení odvádění odpadních vod z důvodu havárie oznámit statutárnímu městu Frýdek-Místek, případně provozovateli kanalizace 2 předpokládanou dobu a rozsah omezení nebo přerušení bez zbytečného odkladu,
 - c) v případě omezení nebo přerušení odvádění odpadních vod z důvodů plánovaných oprav, udržovacích a revizních prací nebo havárie na své kanalizaci 1 zajistit náhradní odvádění odpadních vod v mezích technických možností a místních podmínek,
 - d) o pominutí důvodů omezení nebo přerušení odvádění odpadních vod informovat statutární město Frýdek-Místek, případně provozovatele kanalizace 2 a neprodleně odvádění obnovit,
 - e) přerušit nebo omezit odvádění odpadních vod na základě písemné žádosti statutárního města Frýdek-Místek, případně provozovatele kanalizace 2.
2. Strany dohody současně sjednávají následující.
 - a) Okresní soud ve Frýdku-Místku, případně provozovatel kanalizace 1 může bez předchozího upozornění statutárního města Frýdek-Místek, případně provozovatele kanalizace 2 přerušit nebo omezit odvádění odpadních vod v případech:
 - a. živelní pohromy,
 - b. havárie kanalizace,
 - c. při možném ohrožení zdraví lidí nebo majetku,
 - d. na základě písemné žádosti statutárního města Frýdek-Místek, případně provozovatele kanalizace 2.
 - b) Okresní soud ve Frýdku-Místku, případně provozovatel kanalizace 1 může s předchozím upozorněním statutárního města Frýdek-Místek, případně provozovatele kanalizace 2 přerušit nebo omezit odvádění odpadních vod v případech:
 - a. plánovaných oprav, udržovacích a revizních prací (v tomto případě je Okresní soud ve Frýdku-Místku, případně provozovatel kanalizace 1 povinen přerušení nebo omezení odvádění odpadních vod oznámit statutárnímu městu Frýdek-Místek, případně provozovateli kanalizace 2 alespoň 15 dnů předem),
 - b. prokázaného neoprávněného vypouštění odpadních vod,
 - c. prodlení statutárního města Frýdek-Místek, případně provozovatele kanalizace 2 s placením podle sjednaného způsobu úhrady stočného,(v těchto případech pod písm. b. a c. je Okresní soud ve Frýdku-Místku, případně provozovatel kanalizace 1 povinen přerušení nebo omezení odvádění odpadních vod oznámit statutárnímu městu Frýdek-Místek, případně provozovateli kanalizace 2 alespoň 3 dny předem).
 - c) Neoprávněným vypouštěním odpadních vod do kanalizace je vypouštění
 - a. v rozporu se stanovenými podmínkami této dohody, nebo obecně závaznými právními předpisy, nebo kanalizačním řádem kanalizace 1, nebo rozhodnutími správních orgánů,
 - b. přes měřidla, která neodpovídají podmínkám této dohody.

3. Strany dohody si stanovují pro případ řešení technických záležitostí vyplývajících z této smlouvy tyto kontaktní osoby:

Za statutární město Frýdek-Místek:

Ing. Šárka Gilarová

☎ 558 609 481, 777 921 370

✉ zivotni@frydek-mistek.cz

Ing. Pavla Lapišová

☎ 558 609 490

Za Okresní soud ve Frýdku-Místku:

Vítězslav Schenk, e-mail: v.schenk@osoud.frm.justice.cz

☎ 737 247 035

4. Strany dohody se zavazují informovat se vzájemně o zamýšlených stavebních změnách a ostatních relevantních záměrech na svých kanalizacích, pokud mohou mít vliv na provozně související kanalizace podle této dohody.
5. Strany dohody shodně prohlašují, že berou na vědomí a souhlasí s tím, že práva a povinnosti stran dohody dle této dohody budou vykonávány provozovatelem, pokud s ním má strana dohody uzavřenou písemnou smlouvu ve smyslu § 8 odst. 2 zákona č. 274/2001 Sb., a to v souladu s ustanoveními této dohody a smlouvy uzavřené podle § 8 odst. 2 zákona č. 274/2001 Sb. a platnou právní úpravou.
6. Případná změna provozovatele nemá vliv na sjednané podmínky a platnost této dohody.
7. Strany dohody se v případě změny provozovatele zavazují zajistit kontinuální plnění této dohody prostřednictvím nového provozovatele nebo osobně.

X.

Závěrečná ustanovení

1. Tato dohoda nabude platnosti jejím uzavřením a účinnosti dnem uveřejnění v registru smluv v souladu s čl. X odst. 10 této dohody.
2. Veškeré změny a doplňky této dohody musí být provedeny formou písemného dodatku.
3. Tato dohoda se sjednává na dobu neurčitou.
4. Tato dohoda může být ukončena písemnou dohodou stran dohody nebo výpovědí. Výpovědní doba se sjednává v délce dvanáct (12) měsíců a začíná běžet prvním dnem kalendářního měsíce následujícího po doručení písemné výpovědi druhé straně dohody.
5. Pro případ řešení sporů se strany dohody shodly řešit spor především vzájemným jednáním. Teprve v případě, že nedojde k dohodě mezi stranami dohody, může kterákoliv z nich předložit spor k řešení soudu.
6. Strany dohody shodně prohlašují, že si tuto dohodu před jejím podpisem přečetly a že byla uzavřena po vzájemném projednání podle jejich pravé a svobodné vůle, určitě, vážně a srozumitelně, nikoliv v tísní nebo za nápadně nevýhodných podmínek, a že se dohodly o celém jejím obsahu, což stvrzují svými podpisy.
7. V ostatních případech neřešených touto dohodou se vzájemné vztahy mezi stranami dohody řídí příslušnými ustanoveními zákona č. 274/2001 Sb., zákona č. 89/2012 Sb., občanský zákoník, ve znění pozdějších předpisů a dalších souvisejících platných právních předpisů.


8. Pro účely plnění této dohody a zajištění efektivní komunikace strany dohody v nezbytném rozsahu shromažďují a zpracovávají osobní údaje, osobní údaje kontaktních osob nebo jiných subjektů uvedených v této dohodě či se jinak podílejících na plnění této dohody. Osobní údaje jsou zpracovávány po dobu, po kterou tyto subjekty údajů plní role a úkoly související s touto dohodou, a to po celou dobu platnosti této dohody a dále po dobu nutnou pro vypořádání práv a povinností z dohody a dále po dobu nutnou pro jejich archivaci v souladu příslušnými platnými právními předpisy.
9. Osobní údaje uvedené v této smlouvě jsou zpracovávány v souladu s nařízením Evropského parlamentu a Rady (EU) 2016/679 ze dne 27. dubna 2016 o ochraně fyzických osob v souvislosti se zpracováním osobních údajů a o volném pohybu těchto údajů a o zrušení směrnice 95/46/ES (obecné nařízení o ochraně osobních údajů) a v souladu s dalšími souvisejícími platnými právními předpisy. Informace o zpracování osobních údajů a právech subjektu údajů jsou zveřejněny na internetových stránkách www.frydek-mistek.cz.
10. Hodnota předmětu plnění podle této dohody může přesáhnout 50.000 Kč bez DPH, proto strany dohody, jako osoby uvedené v § 2 odst. 1 zákona č. 340/2015 Sb., o zvláštních podmínkách účinnosti některých smluv (zákon o registru smluv), ve znění pozdějších předpisů sjednávají, že statutární město Frýdek-Místek uveřejní tuto dohodu způsobem dle tohoto zákona ve lhůtě 20 dnů od jejího uzavření.
11. Nedílnou součástí této dohody je příloha č. 1 dle čl. IV odst. 1 této dohody, která znázorňuje trasu kanalizace 2 a kanalizace 1 a místo napojení kanalizace 2 na kanalizaci 1 (předávací místo).
12. Tato dohoda je vyhotovena ve dvou stejnopisech, pro každou stranu dohody v jednom vyhotovení. Strany dohody jsou oprávněny a povinny poskytnout kopii této dohody aktuálnímu provozovateli vlastní kanalizace.
13. Doložka platnosti právního úkonu dle § 41 zákona č. 128/2000 Sb., o obcích (obecní zřízení), ve znění pozdějších předpisů: Tato dohoda byla projednána na jednání Rady města Frýdku-Místku dne 17.12.2019 a její uzavření schválila usnesením č. 9133/2019.

Ve Frýdku-Místku dne: 17. 12. 2019


Ve Frýdku-Místku dne: 20. 12. 2019

Za statutární město Frýdek-Místek


Za Okresní soud ve Frýdku-Místku

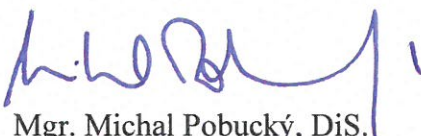
Mgr. Michal Pobucký, DiS.
primátor




Mgr. Jiří Nezhoda
předseda okresního soudu



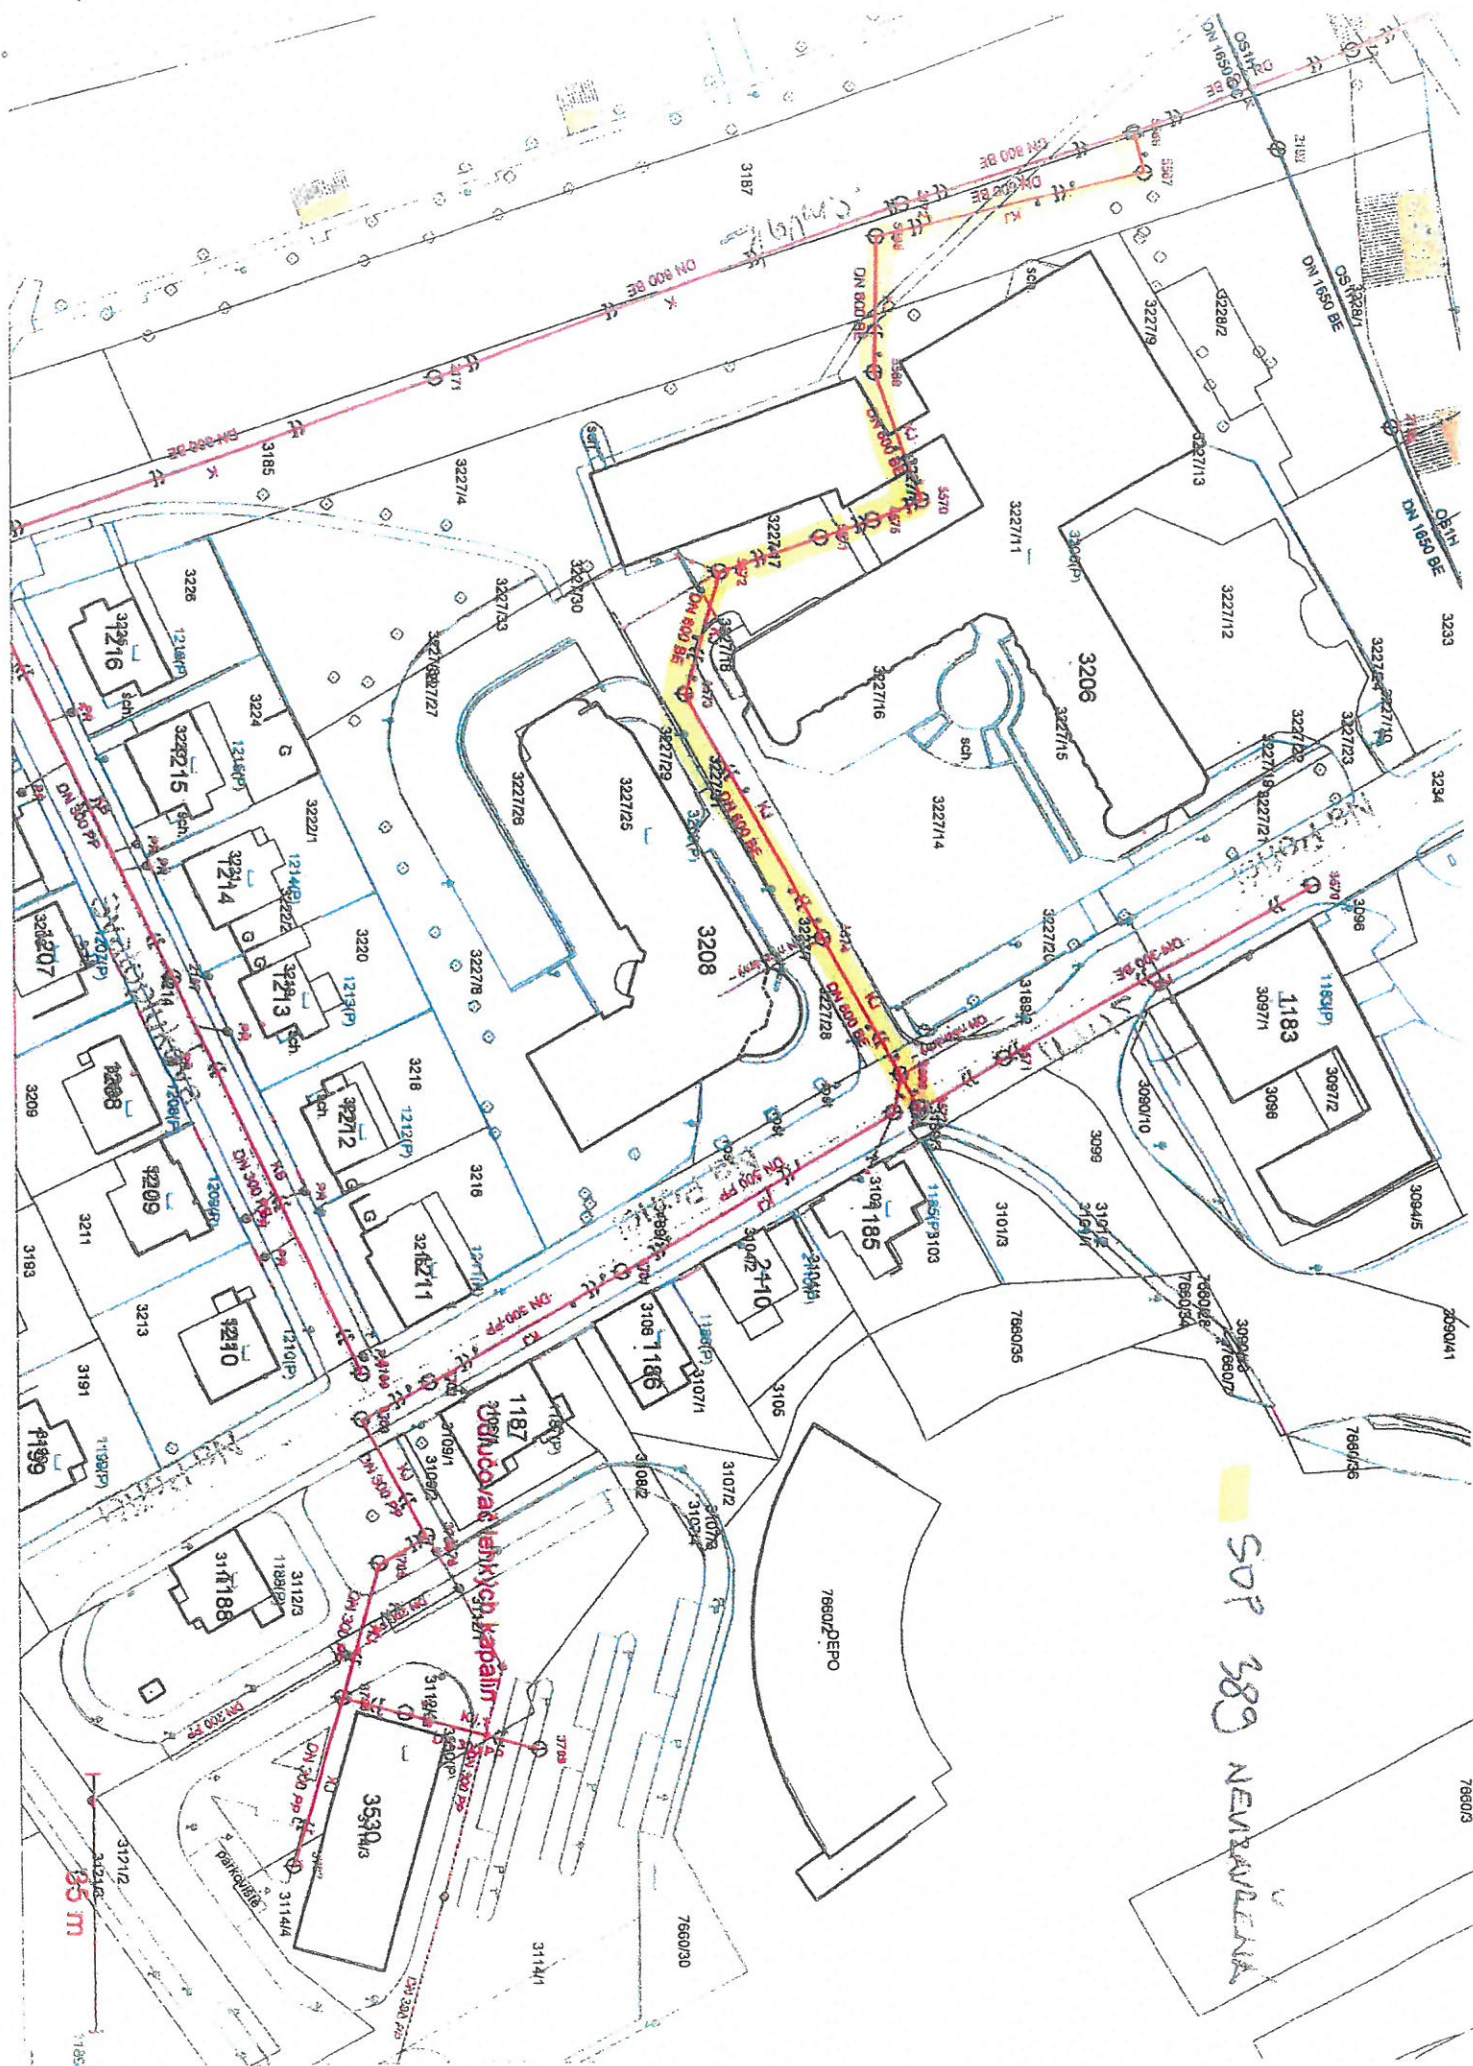




| | | | | |
|--|---|----------------|--|----------------|
| Zaměřili: | | Vyhotovili: | | Kontrolovali: |
| ing./Ivo Kotek | | ing./Ivo Kotek | | ing./Ivo Kotek |
| Kroji: | Moravskoslezský | Obec(k.ú.): | | Frýdek |
| Objednatel: | Lesostavby Frýdek-Místek,a.s. | | | |
| Akce: | <u>Autobusové nádraží Frýdek-Místek</u> <u>SO-09 jednotná kanalizace</u> Zaměření skutečného provedení stavby | | | |
| <div><div>Stav. a. t. a. s. GEODETIA Stavovatelství a projektování 730 01</div></div> | | | | |
| Č.zakázky | 210/07-10 | | | |
| Datum | IV-VI/2007 | | | |
| Souř.syst. | S-JTSK | | | |
| Výšk.syst. | BpV | | | |
| Měřítko | 1:500 | | | |

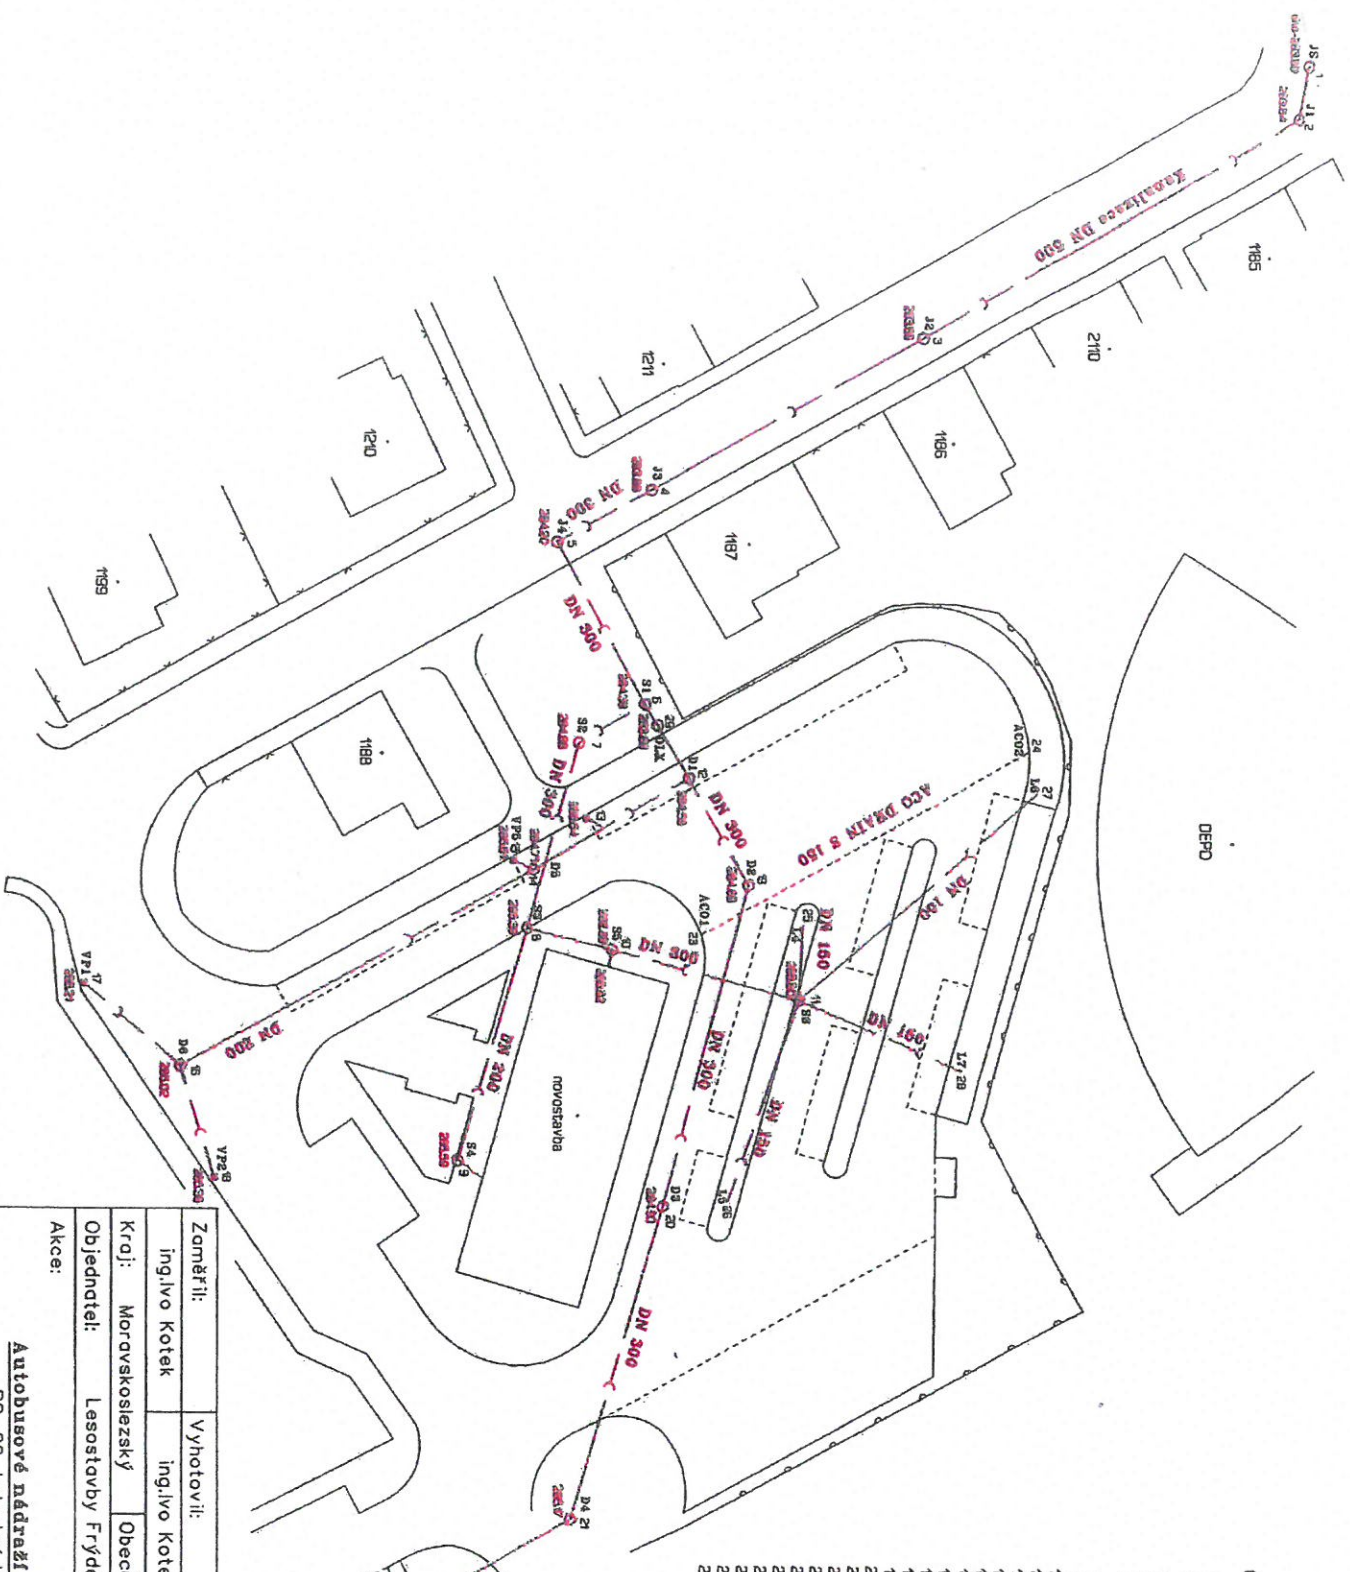

Měřítko 1:500
 Převzatá předpisem
 Ing. Ivo Kotek

| Číslo | Y | X | Z | Poznamka |
|-------|-----------|-----------|--------|----------|

Handwritten signature

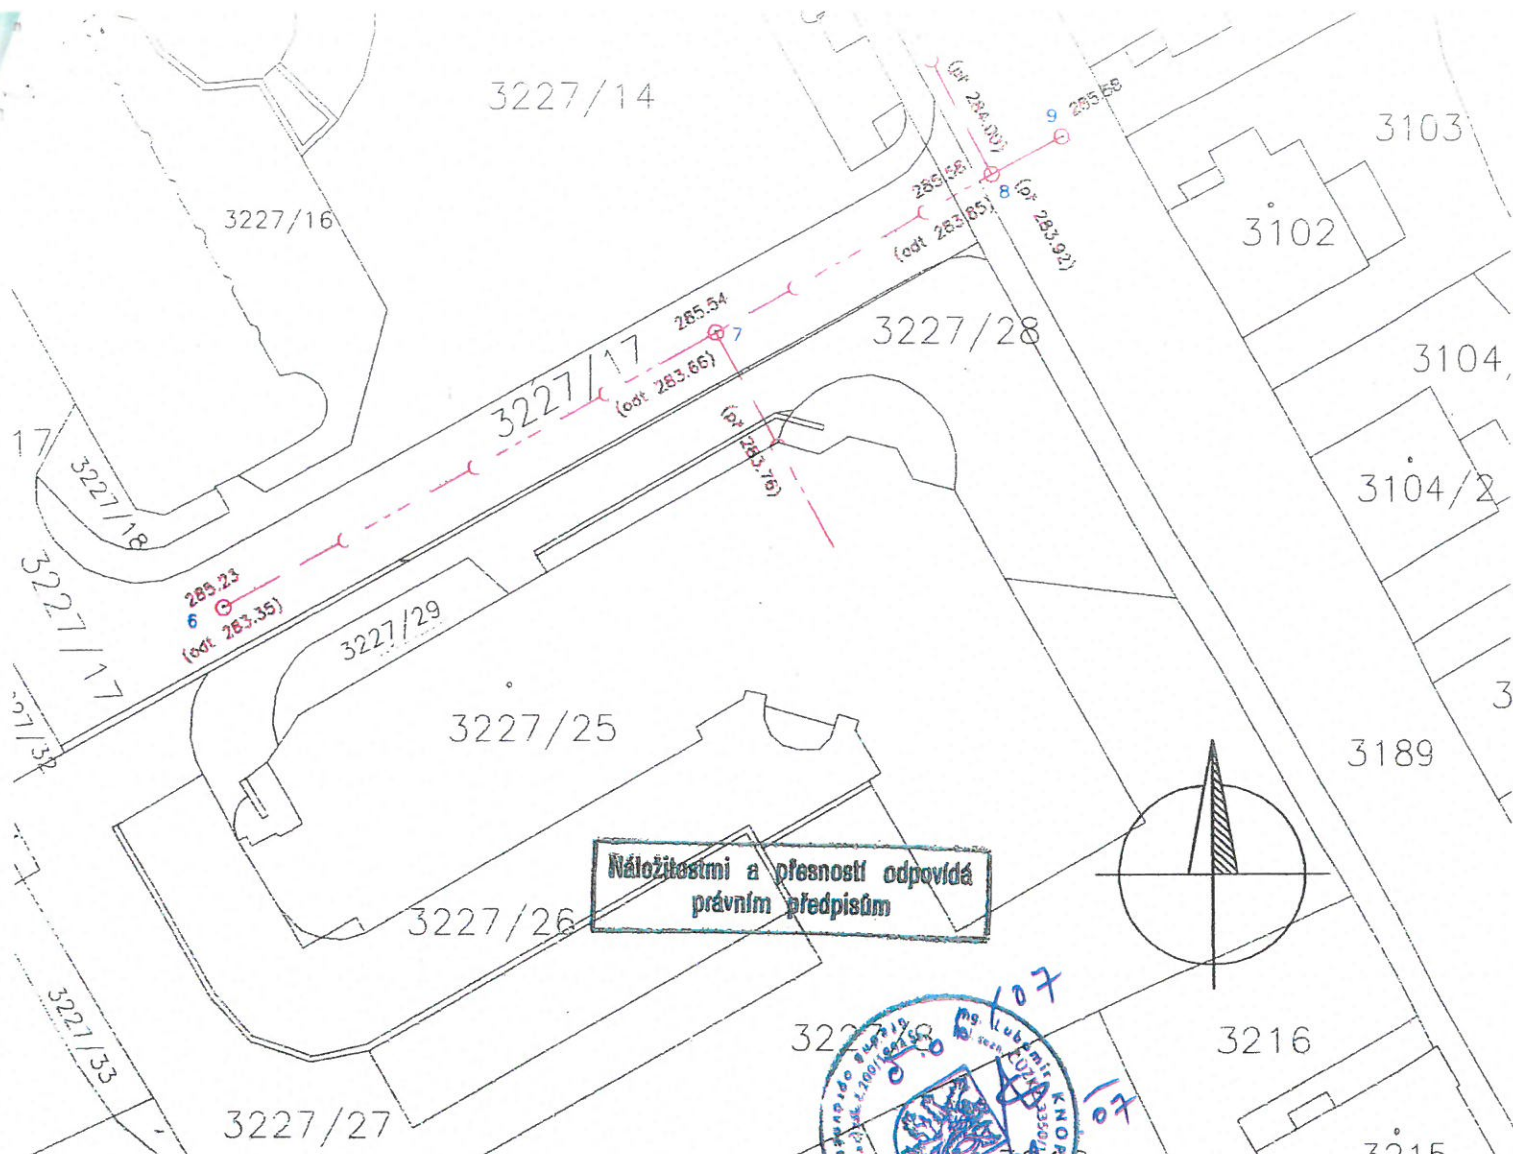

Seznam souřadnic a výšek měřených bodů (JSTK, Bpv)


| bod | Y | X | Z |
|-----|-----------|------------|---------|
| 6 | 467311.14 | 1119339.73 | 285.234 |
| 7 | 467278.18 | 1119321.58 | 285.538 |
| 8 | 467259.78 | 1119311.21 | 285.582 |
| 9 | 467255.13 | 1119308.72 | 285.581 |

Technická zpráva:

Měření bylo provedeno metodou elektronické tachymetrie přístrojem SOKKIA SET4CII. Navázáno na trigonometrické body a nivelační značky státní geodetické sítě. Měření byly všechny entity požadované objednatelem.

V Ostravě dne 29.01.2007

Ing. Lubomír Knopp

| | | | | | | | |
|---|------------|------------|-------------|------------------------------|--|----------------|---------|
| | ZAMĚŘIL | VYHOTOVIL | KONTROLOVAL | 604 97 15 49 604 68 12 16 |  specgeo@volny.cz 596 612 608 | | |
| DATUM: | 24.11.2006 | 26.01.2007 | 26.01.2007 | | | | |
| JMÉNO: | Ing. Knopp | Ing. Knopp | Ing. Knopp | | | | |
| PODPIS: | | | | | | | |
| OBJEDNATEL HOCHTIEF VSB, a.s. | | | | | Ing. Lubomír Knopp SPEC GEO ul. 28. Píjna 168 709 00 OSTRAVA – Mariánské Hory | | |
| NÁZEV AKCE Okresní soud ve Frýdku Místku Přístavba a přestavba budovy OS Parcela 3227/17 | | | | | ČÍSLO ZAKÁZKY | | |
| | | | | | ČÍSLO VÝKRESU/POČET | 1/1 | |
| | | | | | ARCHIVNÍ ČÍSLO | 0340-3kan | |
| | | | | | TŘÍDA PŘESNOSTI | 3 | |
| | | | | | SOUŘADNICOVÝ SYSTÉM | VÝŠKOVÝ SYSTÉM | MĚŘITKO |
| Skutečný stav původní stávající kanalizace | | | | | S-JTSK | Bpv | 1:500 |

gry R

Knopp