




*Půdorysné schéma rozmístění sond-1. Podzemní podlaží*  
*(bez měřítka)*

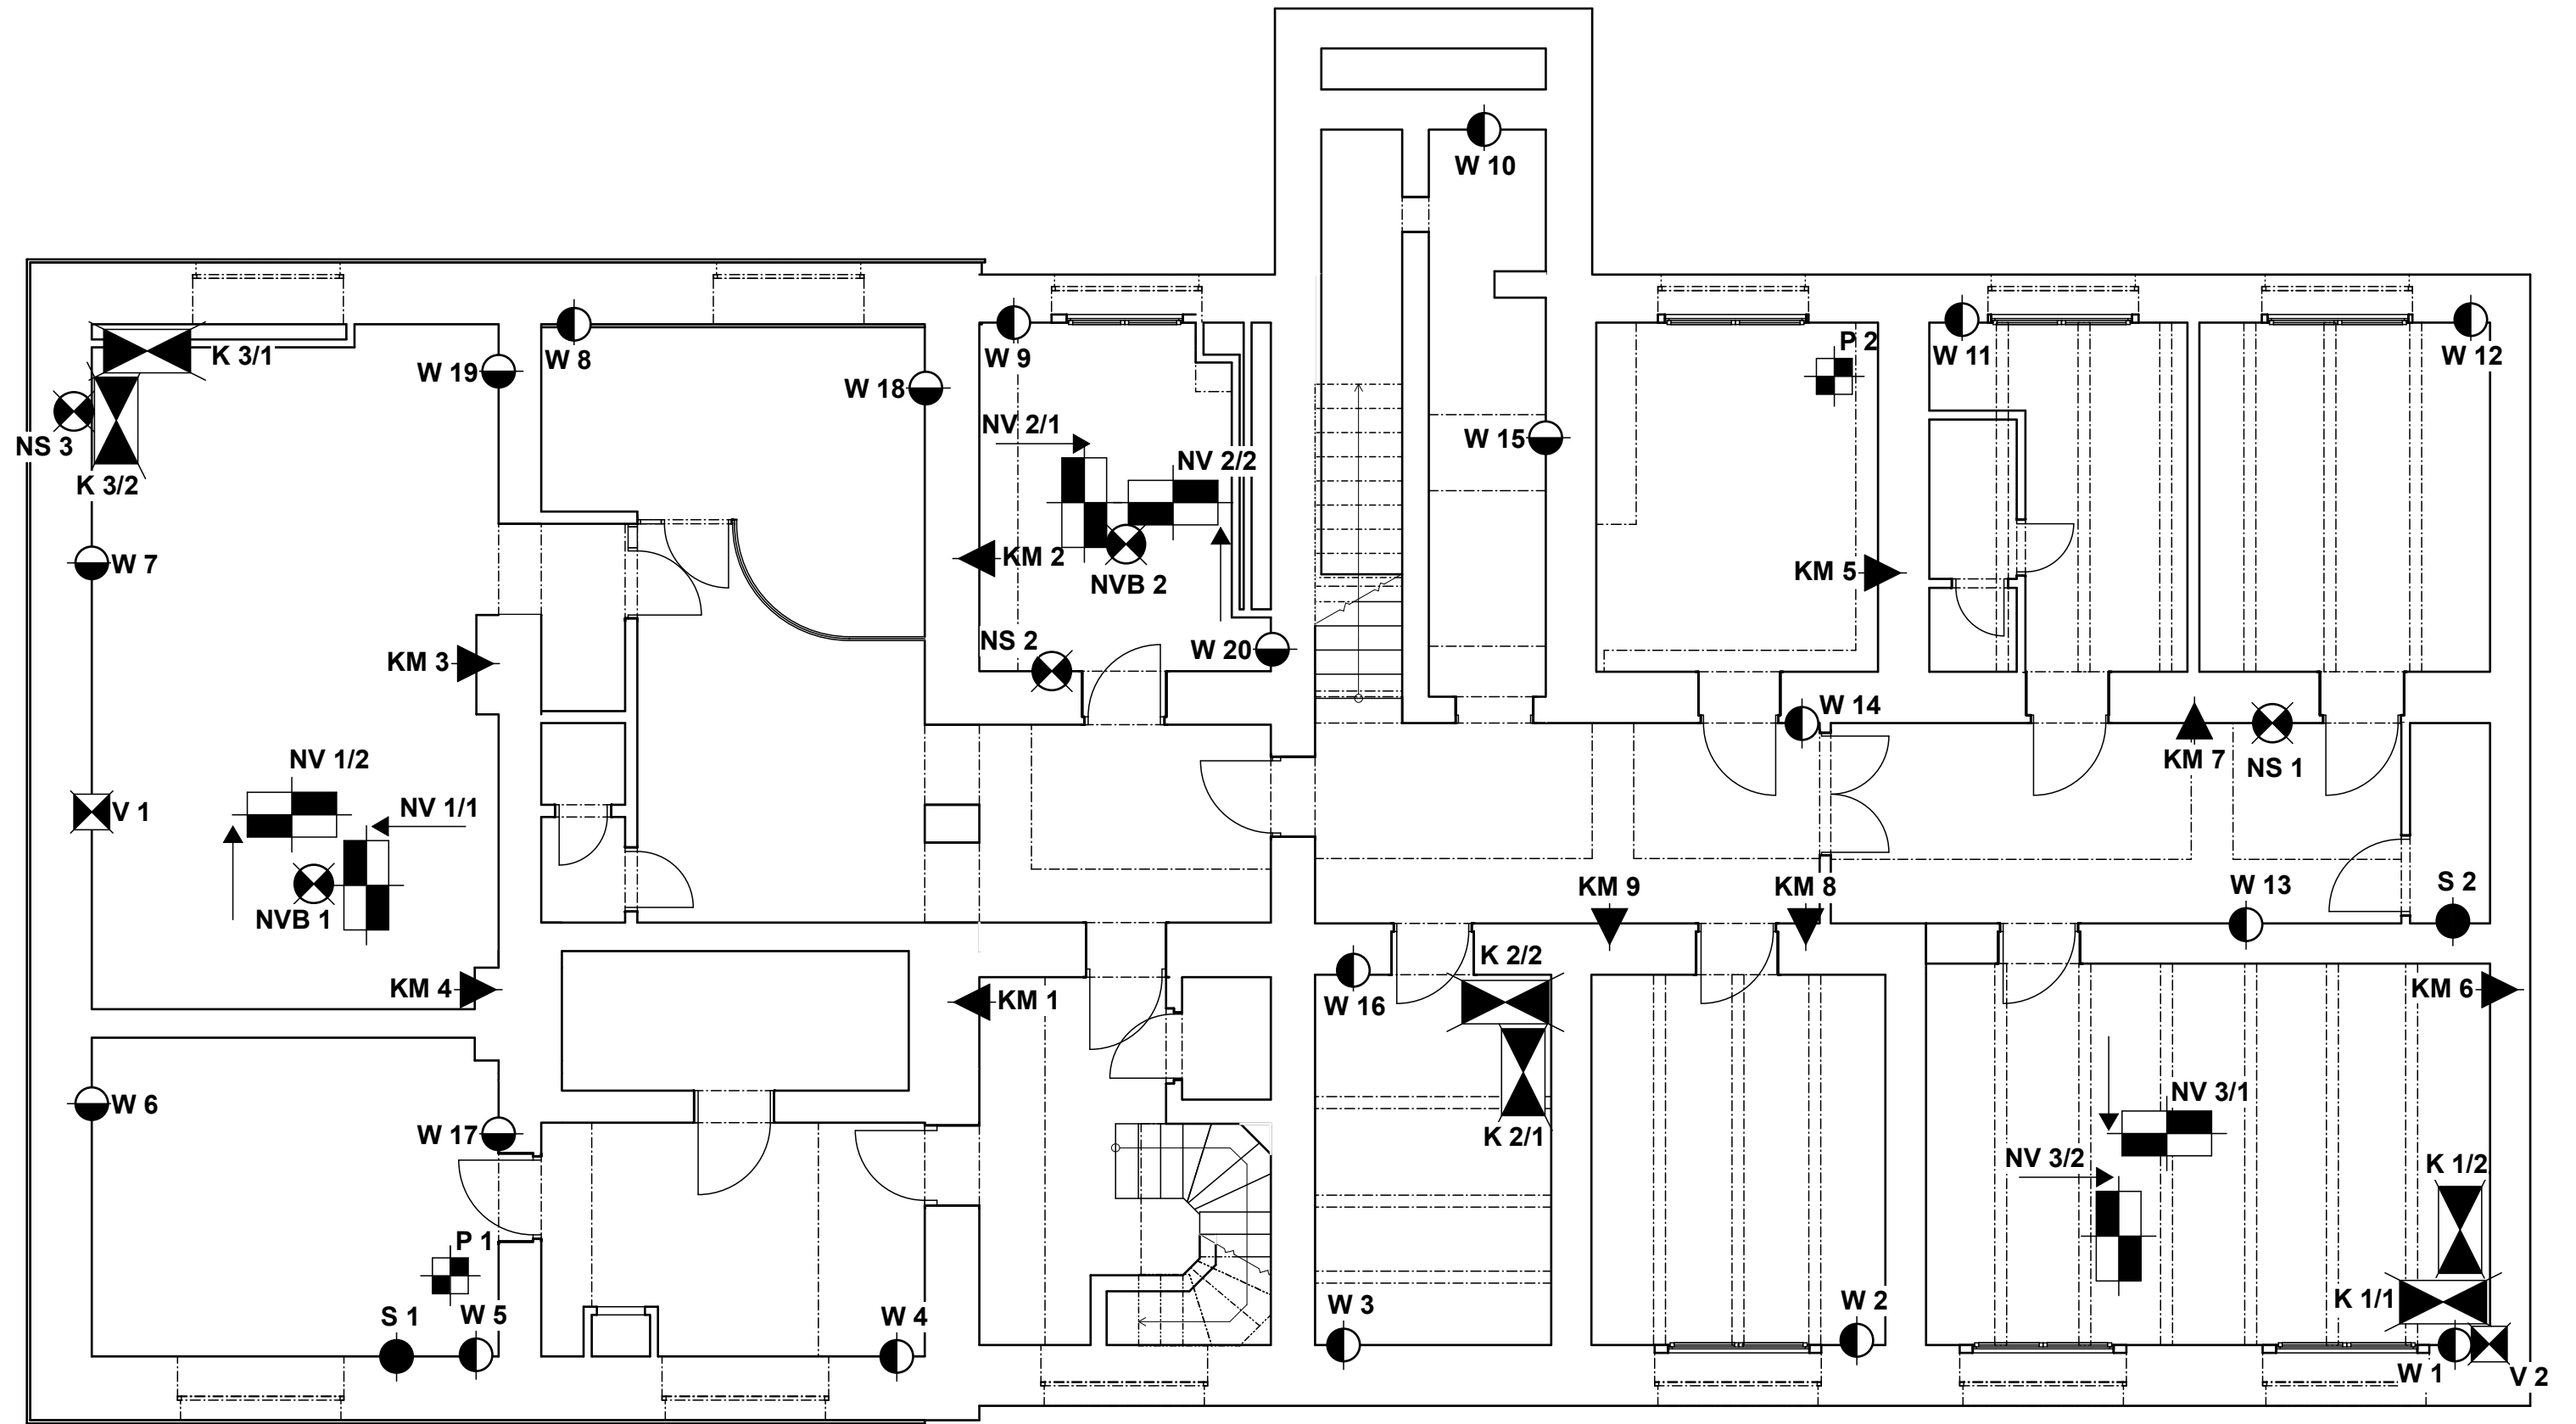


*Půdorysné schéma rozmístění sond-1. Podzemní podlaží*  
(bez měřítka)

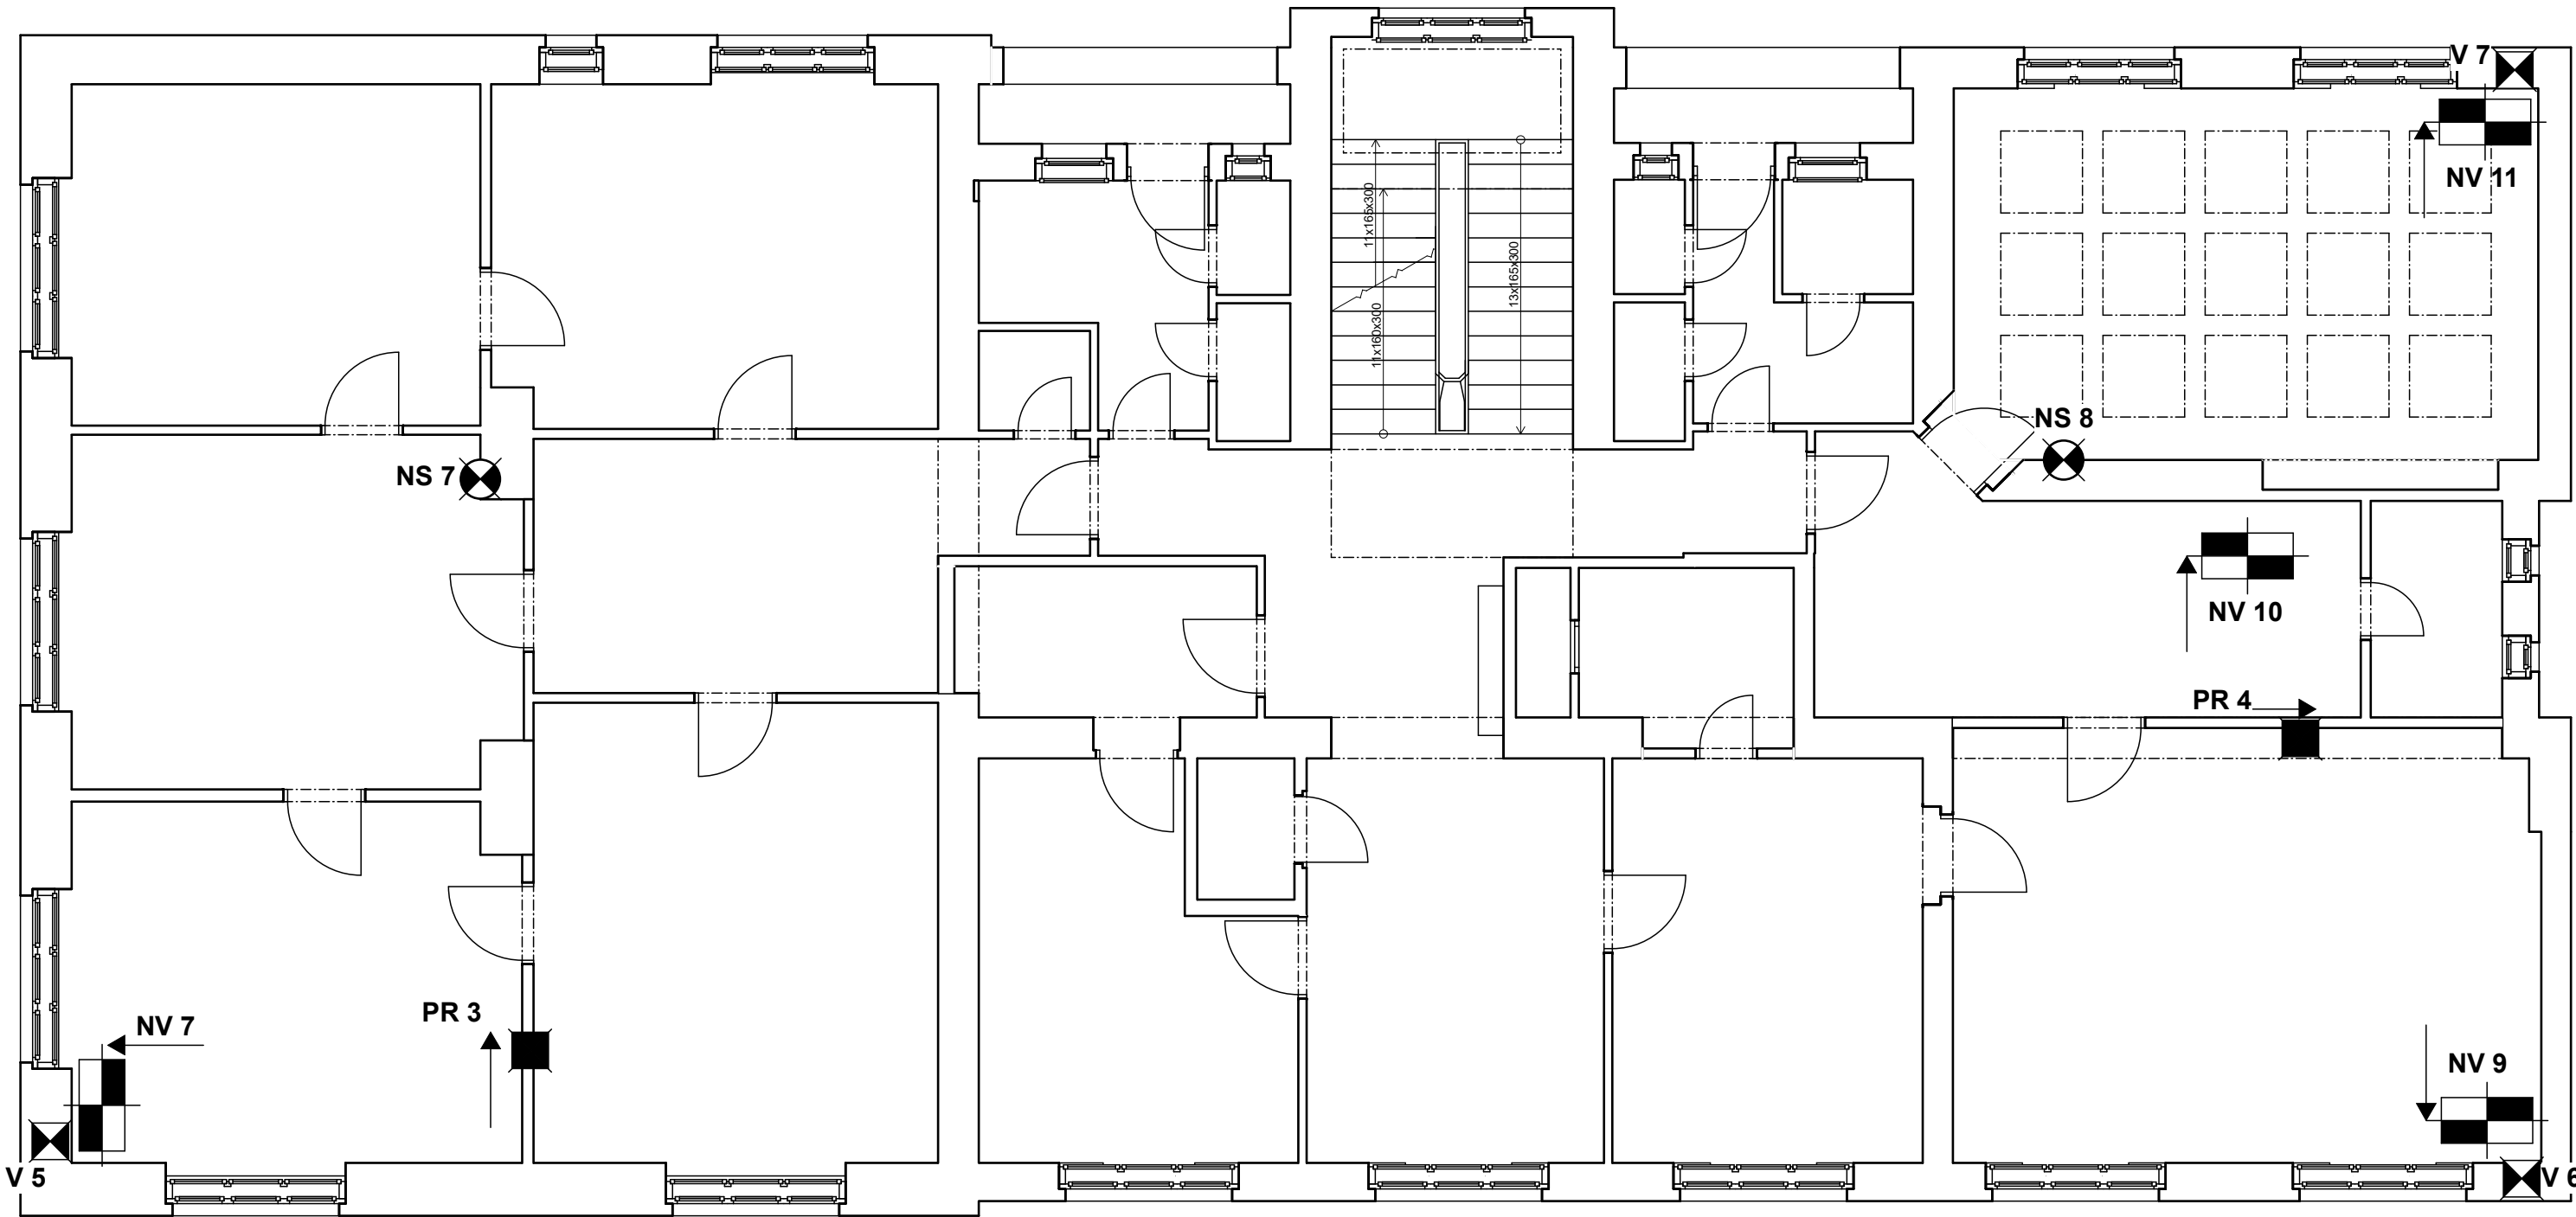


*Půdorysné schéma rozmístění sond-2. Nadzemní podlaží*  
*(bez měřítka)*

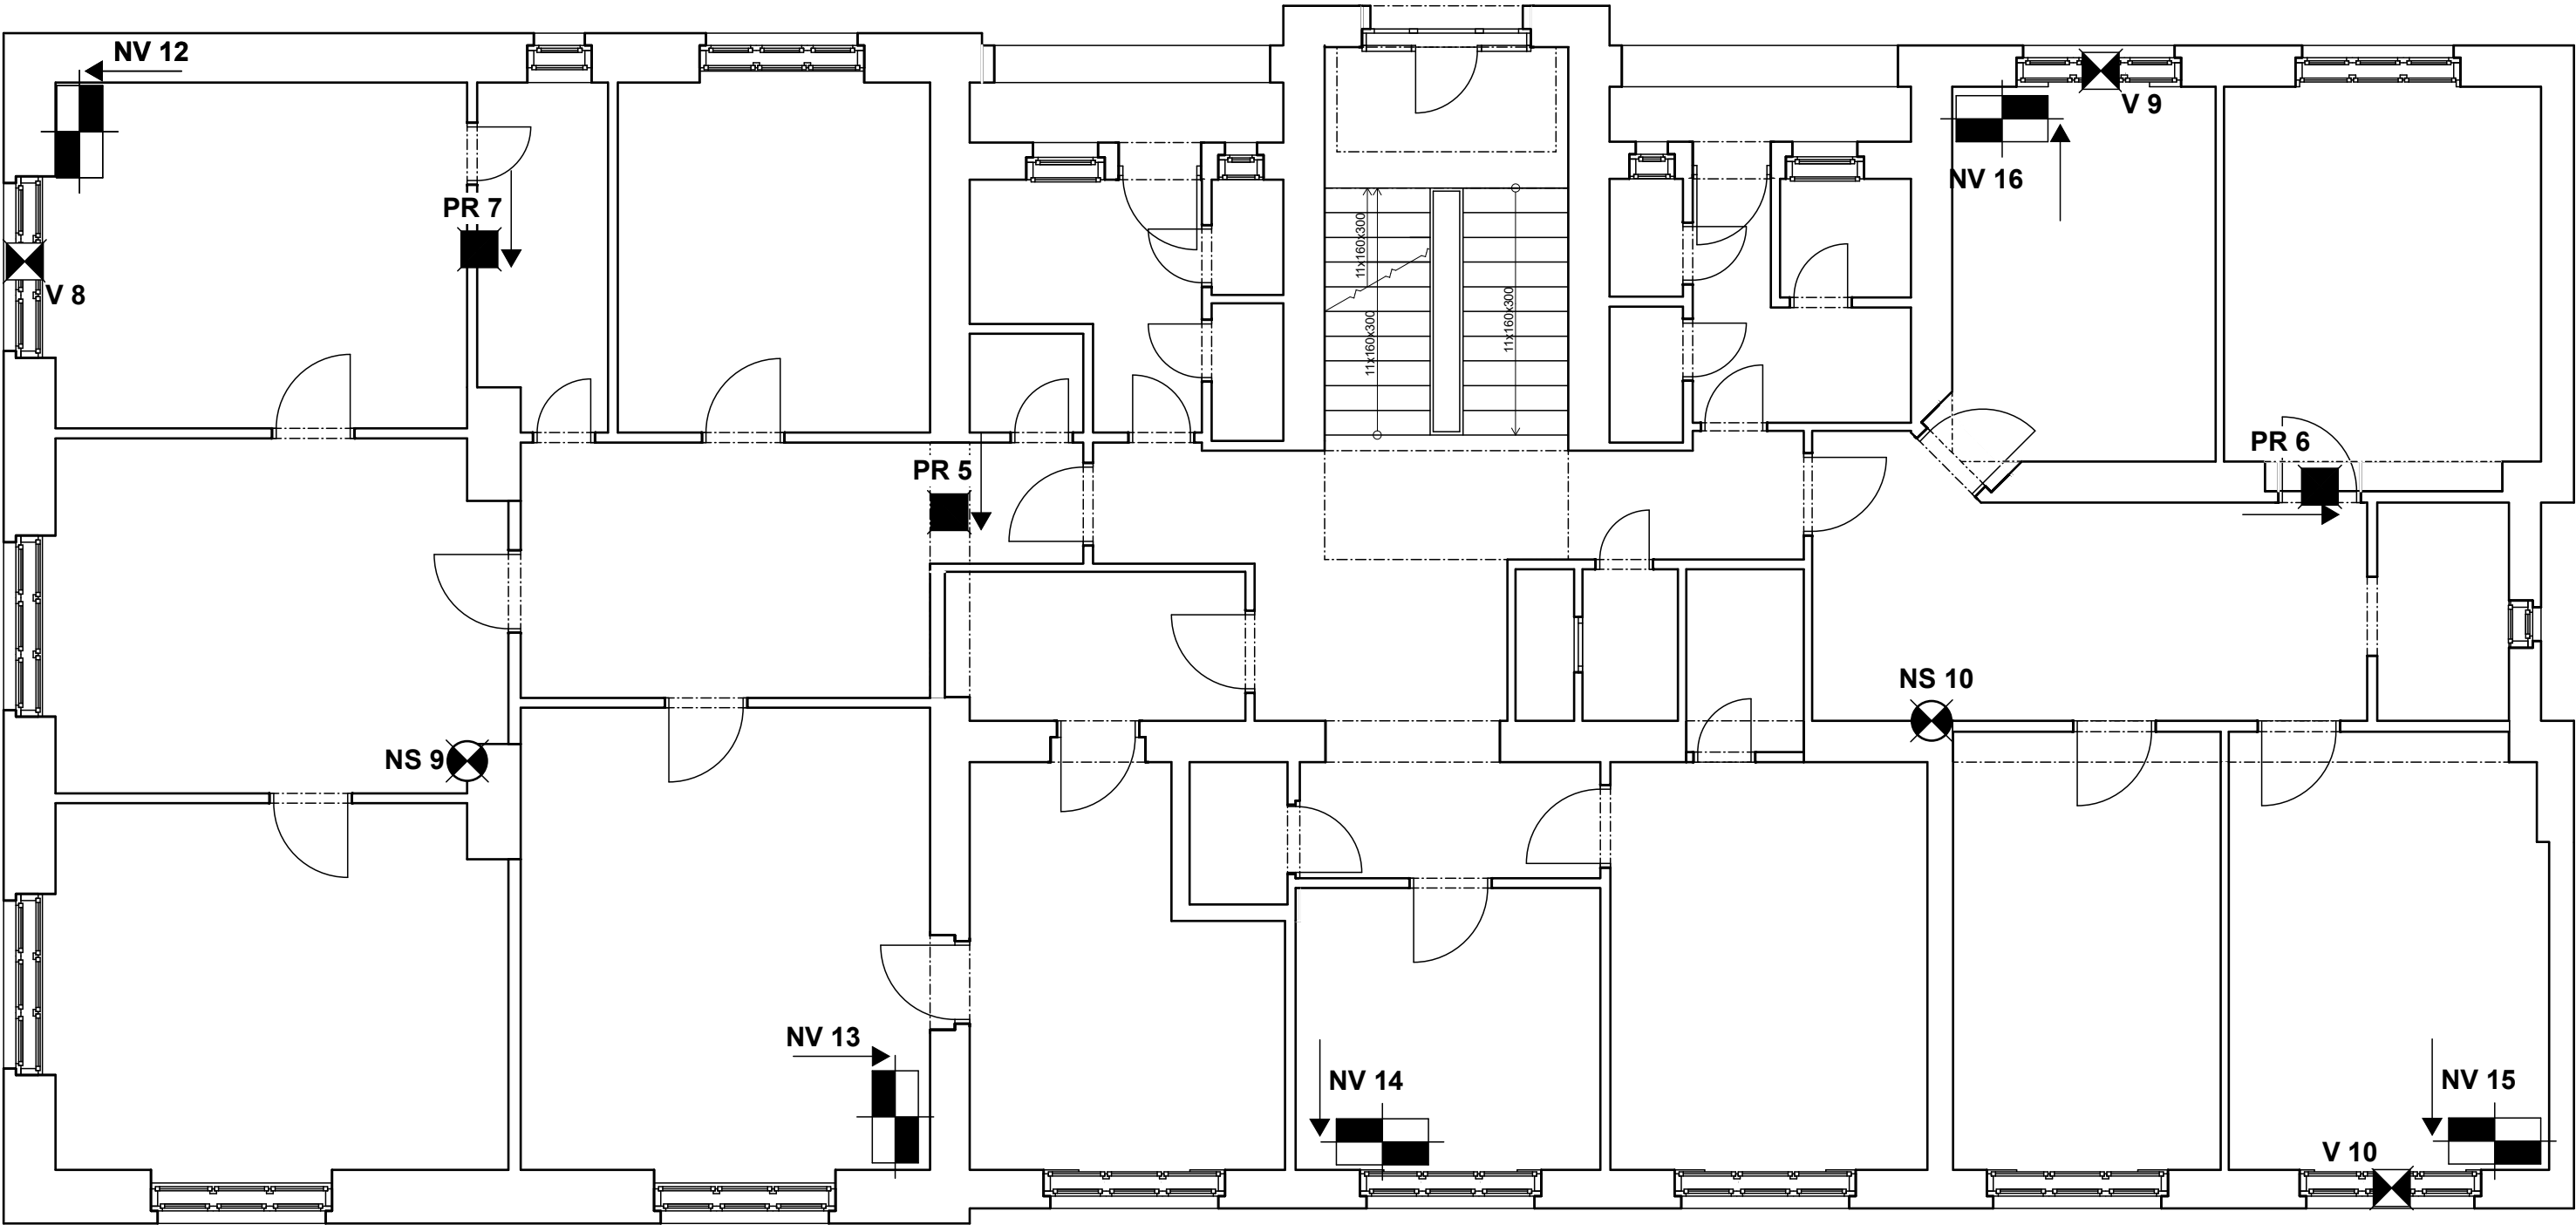


*Půdorysné schéma rozmístění sond-3. Nadzemní podlaží*  
*(bez měřítka)*

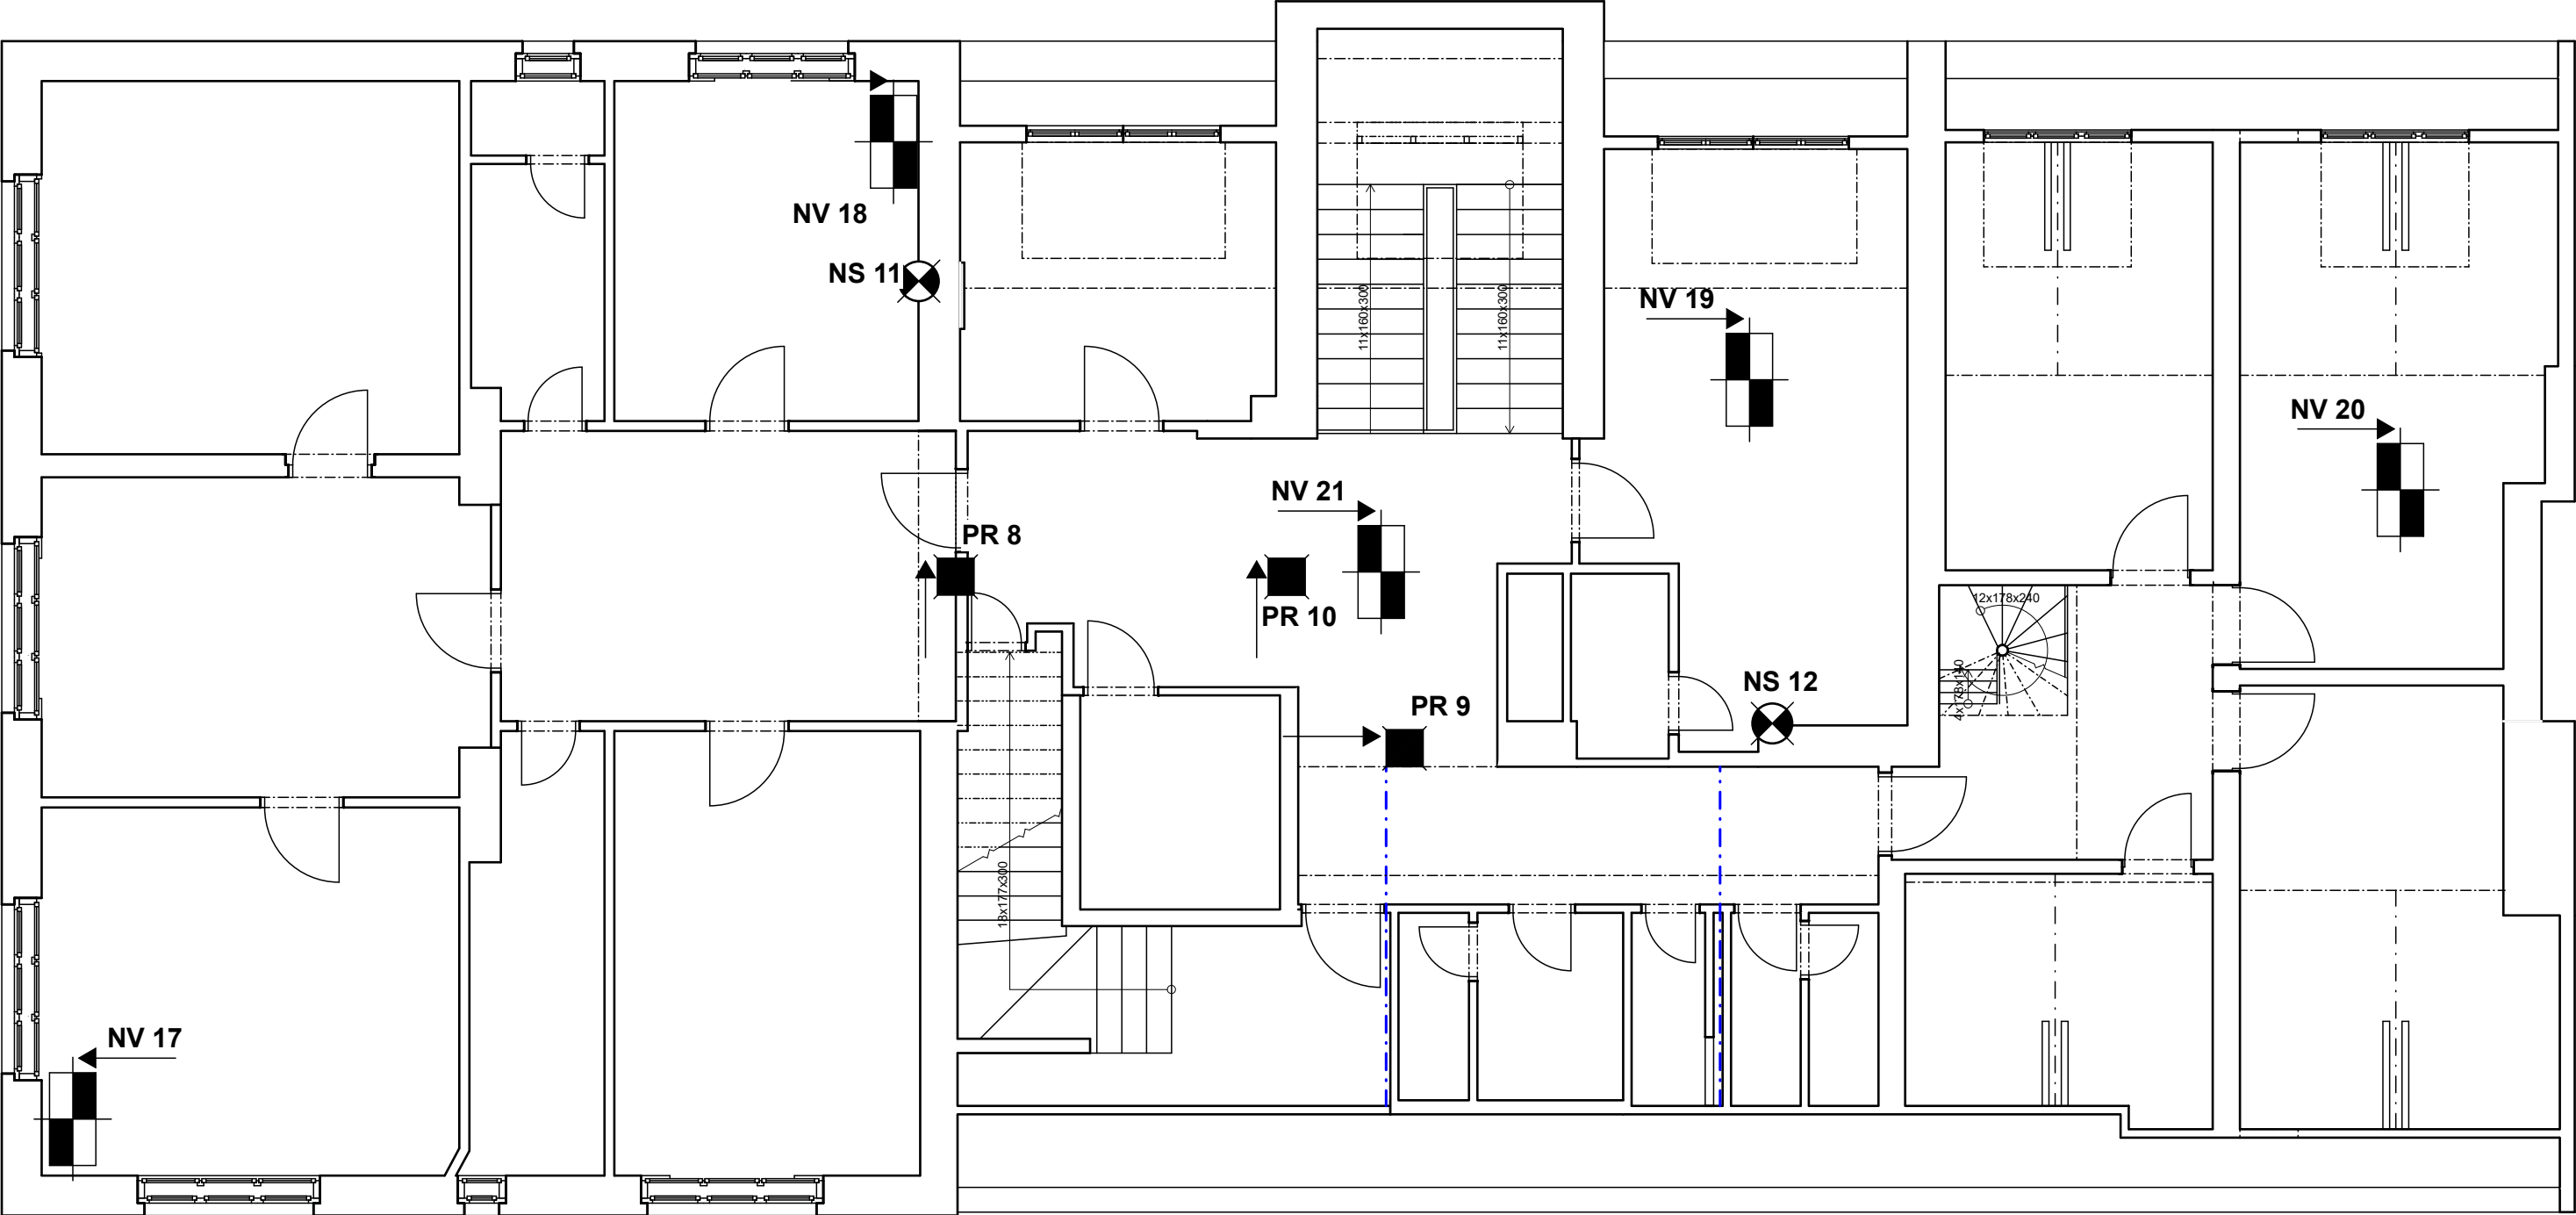

Půdorysné schéma rozmísění sond-4. Nadzemní podlaží  
(bez měřítka)

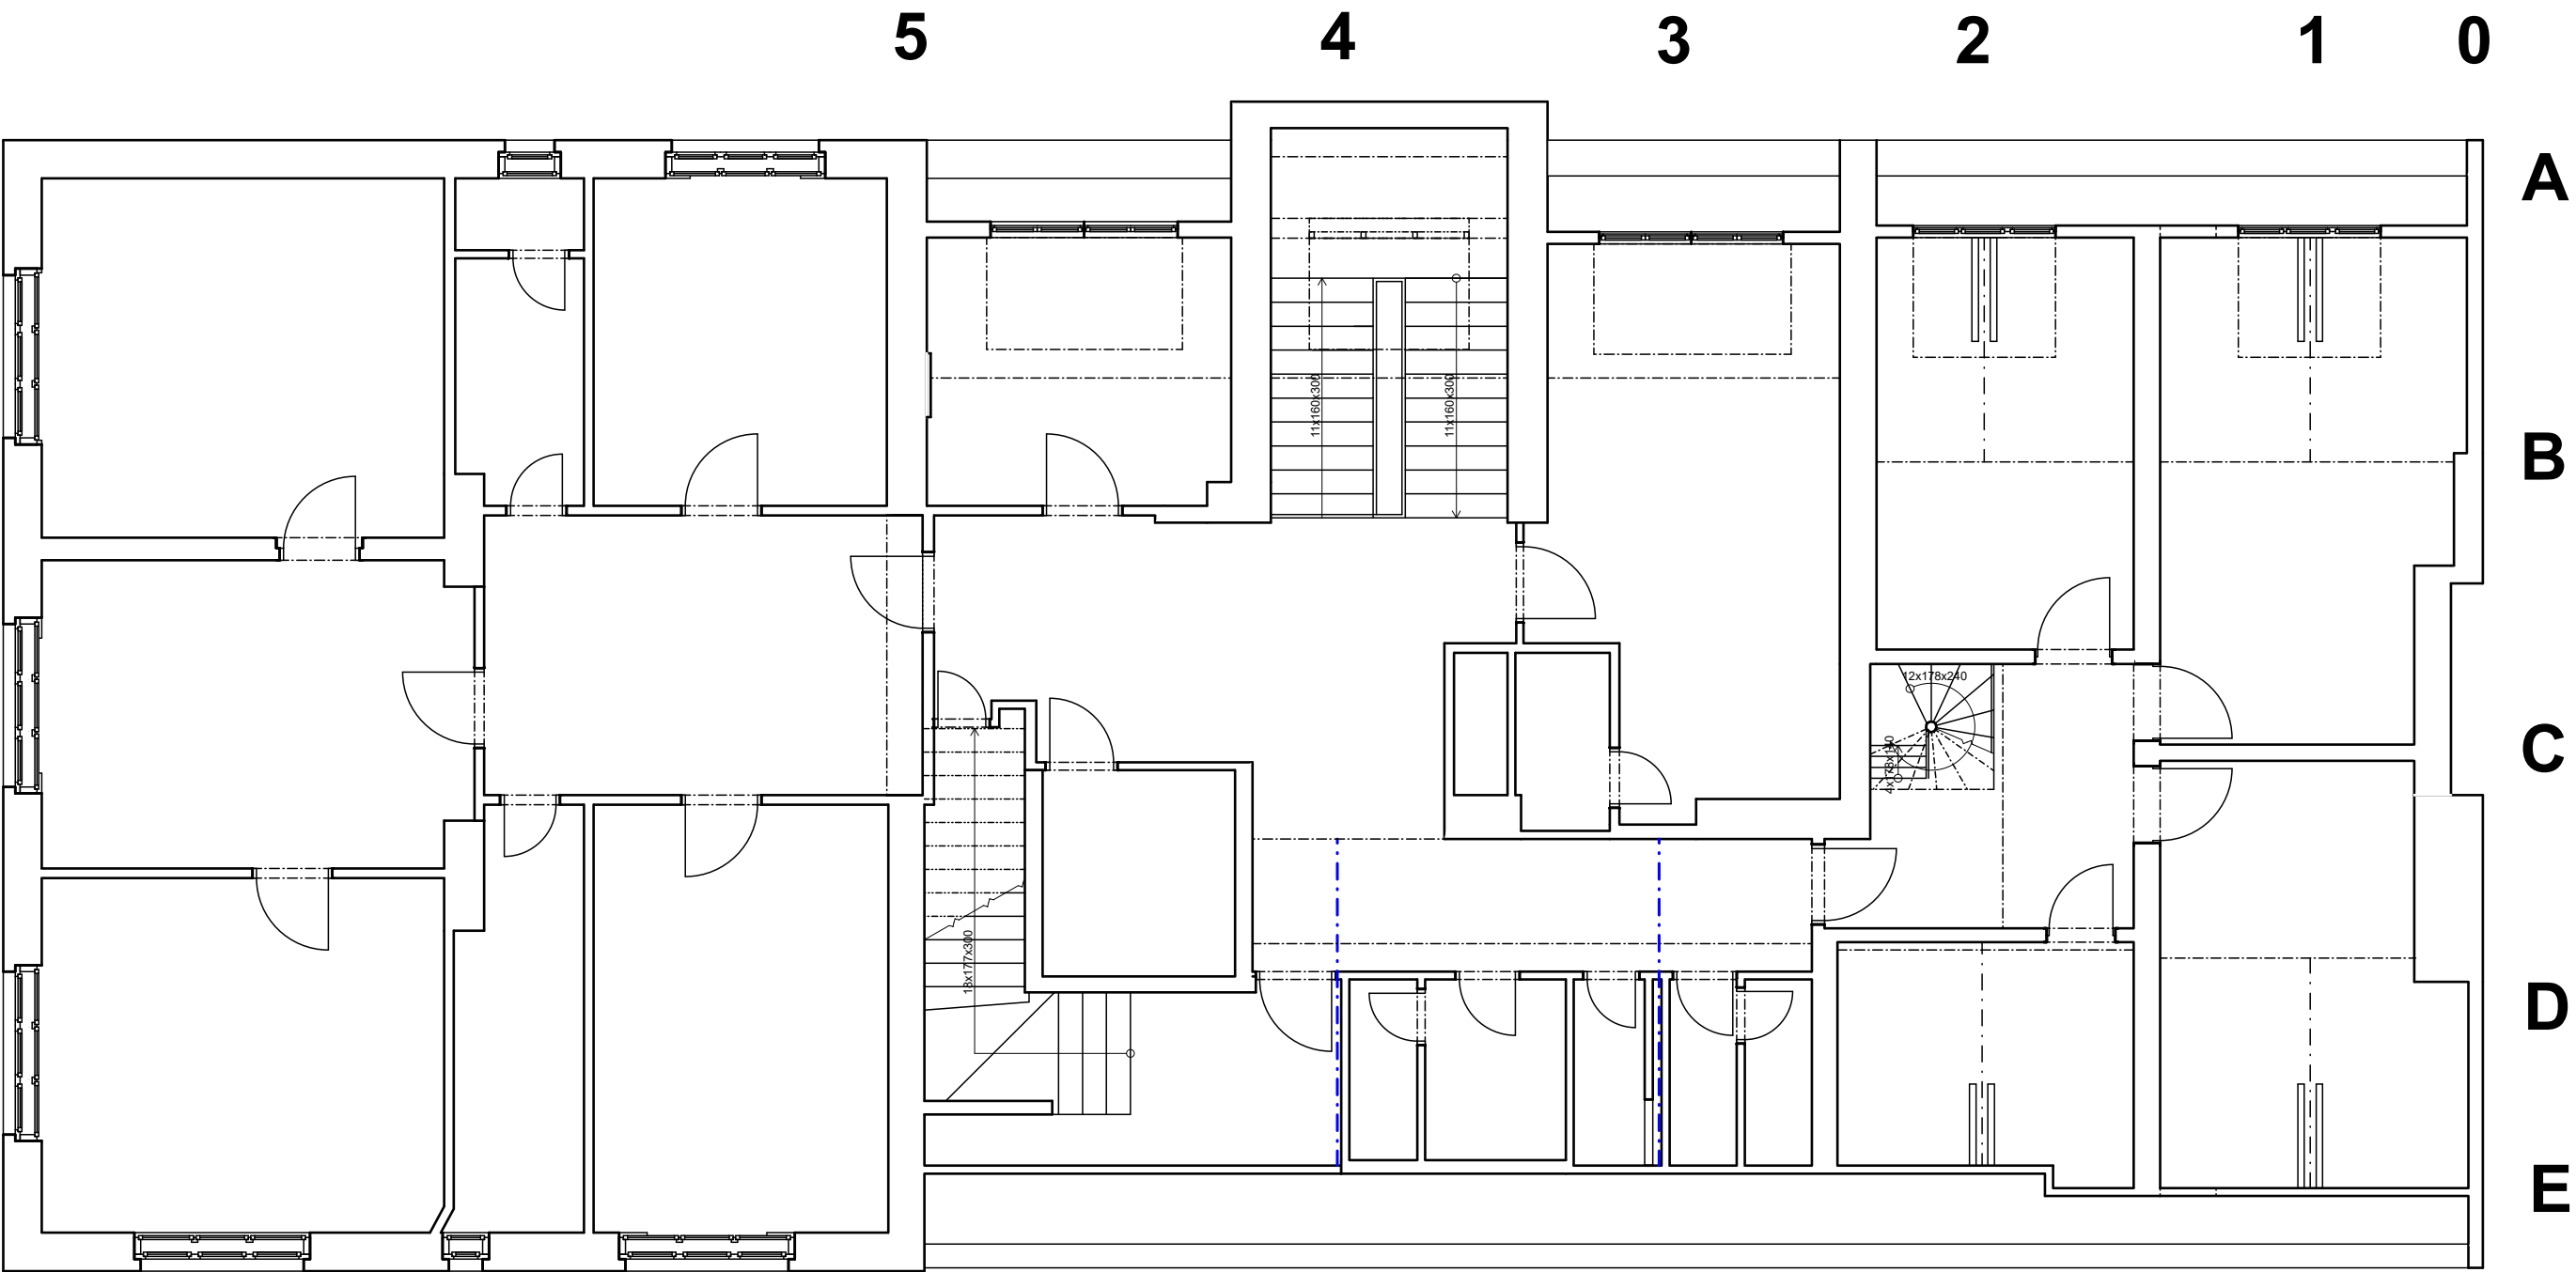

*Půdorysné schéma krovu-označení orientačních linií nad 4. Nadzemním podlaží*  
*(bez měřítka)*

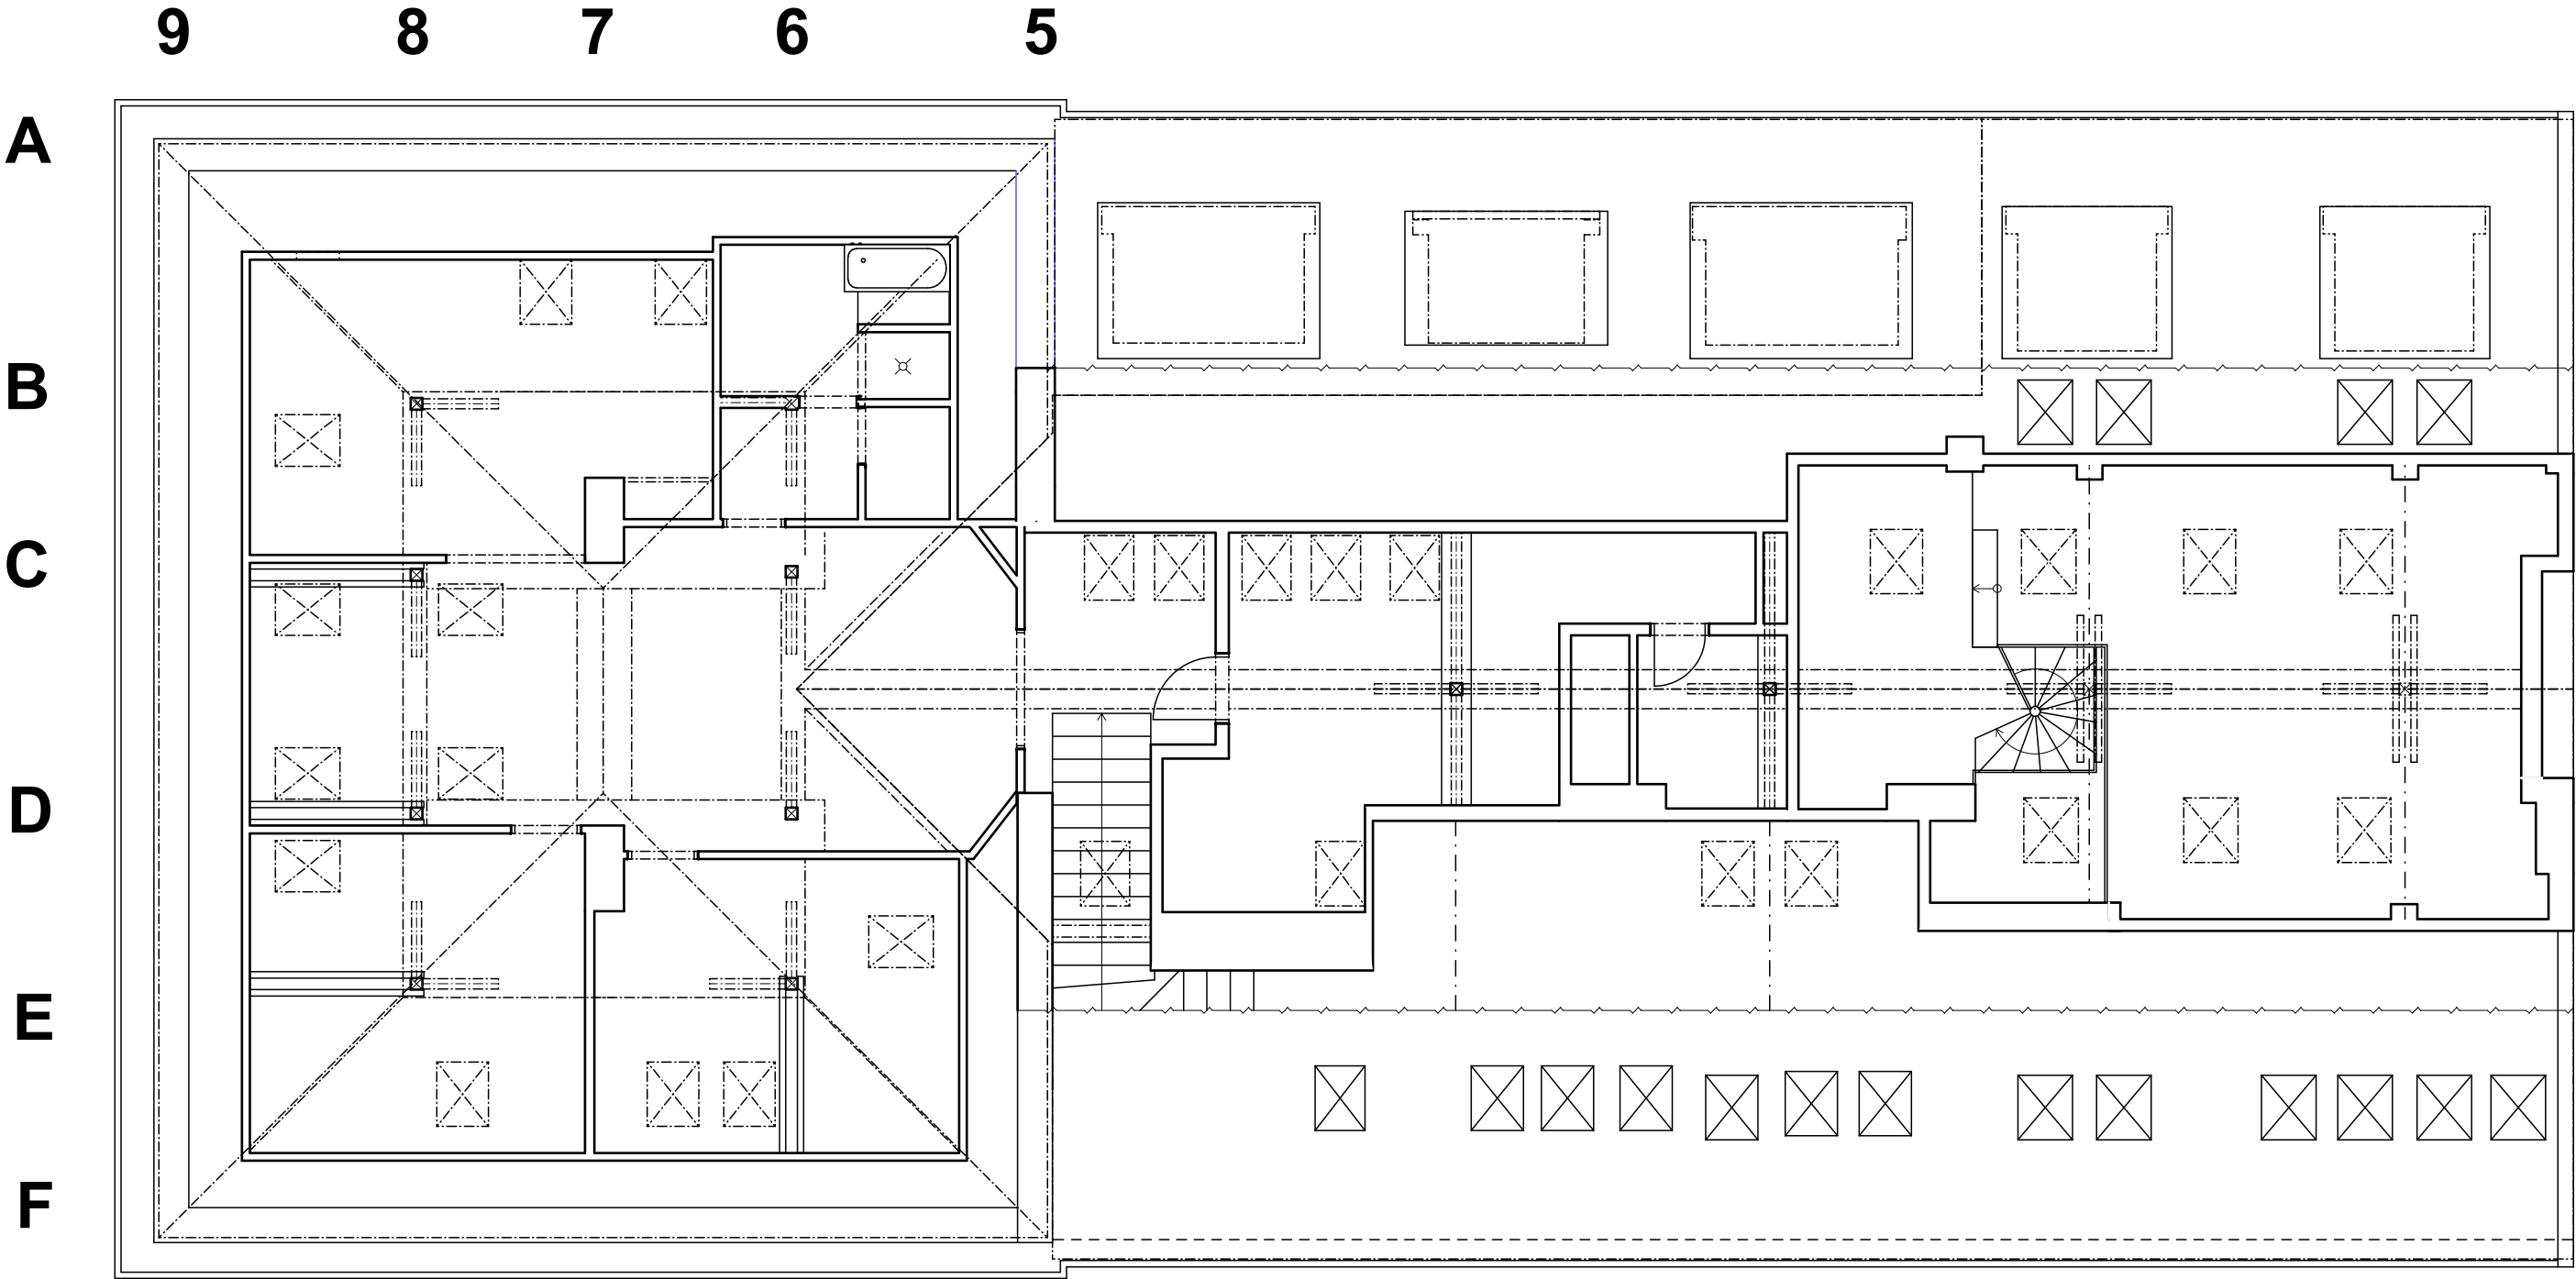

*Půdorysné schéma krovu-označení orientačních linií nad 5. Nadzemním podlaží*  
*(bez měřítka)*