 



±0,000 = úroveň podlahy 1.NP

Kontroloval :	Vypracoval :	Kreslil :	<div>BENEPRO, a.s.</div> <div>www.benepro.cz - info@benepro.cz tel. : 595 172 428, fax : 595 172 429 Tovární 1707/33, 737 01 Český Těšín</div>	
Ing. R. Hlaušek	R. Lanzerová	R. Lanzerová		
				
Investor	Statutární město Frýdek-Místek , Radniční 1148 , 73801 Frýdek-Místek		Formát	A2
Místo stavby	p.č. 3926/1 , k.ú. Místek		Datum	04/2025
Akce :	Krizové bydlení Bethel - stavební opravy včetně přípojek vody a kanalizace		Účel	Pasport stavby
Obsah :	STÁVAJÍCÍ STAV PŮDORYS 1.NP		Měřítko	1 : 50
			Arch. číslo	BE/2025/04
			Číslo kopie	Číslo výkresu
				D.2

