SITUACE, M 1:200

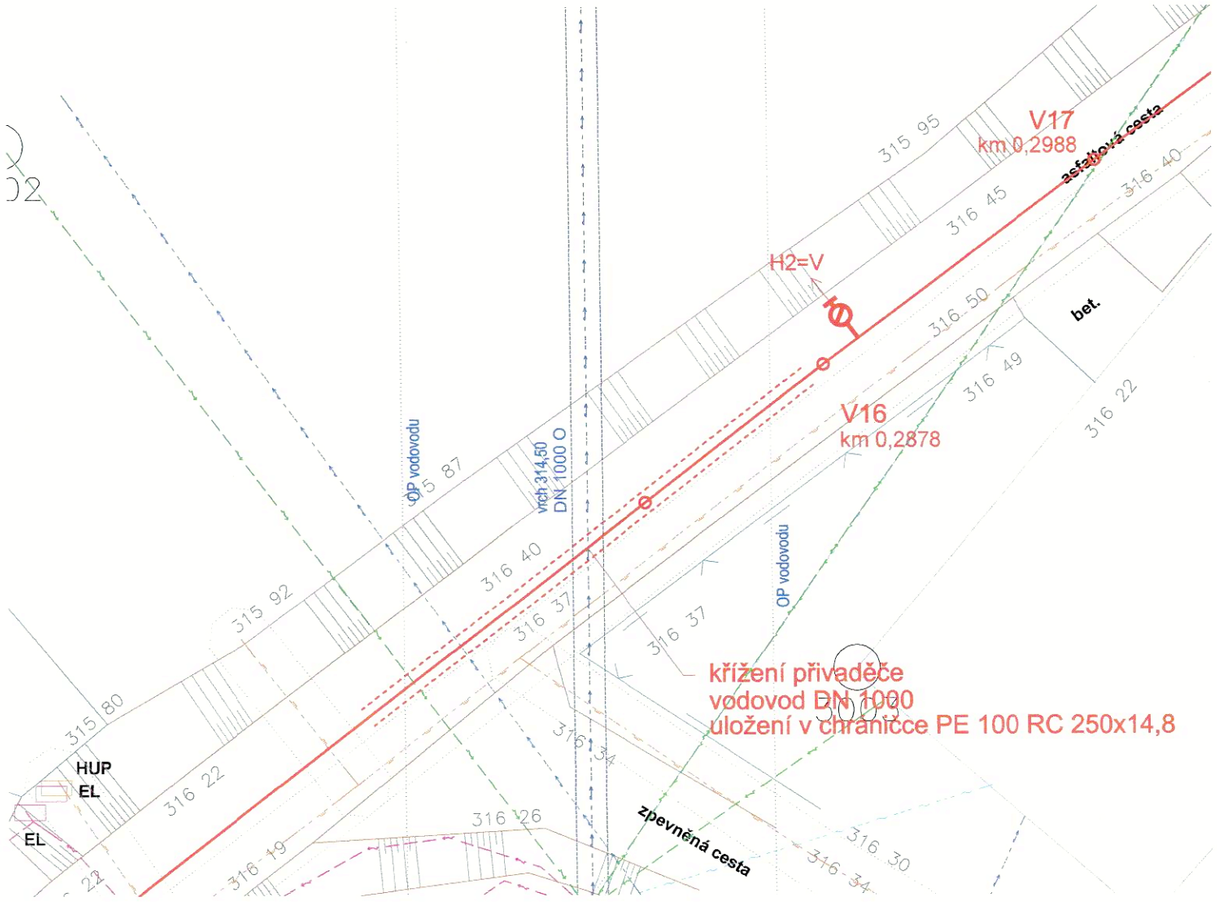

PODÉLNÝ PROFIL, M 1:200/100

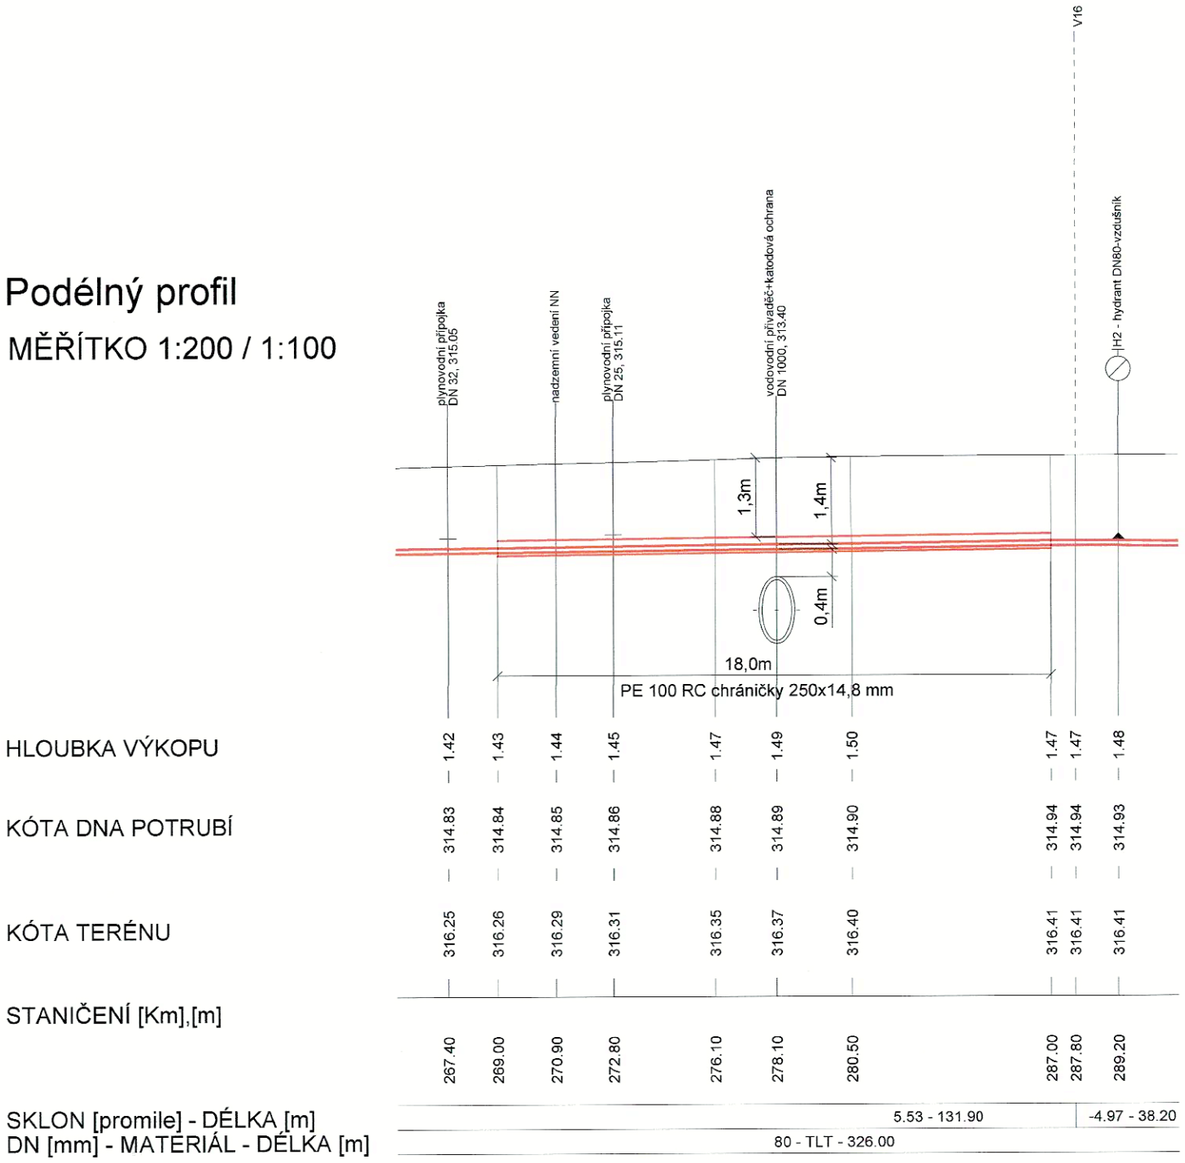

ŘEZ ULOŽENÍM, M 1:25

ŘEZ ULOŽENÍM - TLT DN 80

křížení přivaděče OOV
uložení v chráničce

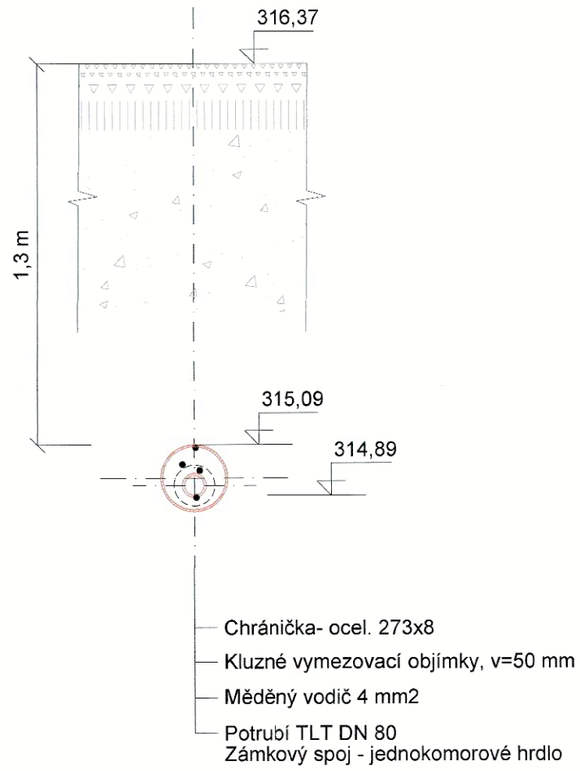

INSTALL CZ, s.r.o.
Kúty 1723
739 11 Frýdlant n. O.
IČ: 25876643, DIČ: CZ25876643
☎ 558 44 11 00, www.install.cz

DOKUMENTACE SKUTEČNÉHO PROVEDENÍ

ZMĚNA VÝKRESU :

Č. ZMĚNY	PŘEDMĚT ZMĚNY	ZMĚNU PROVEDL	PODPIS	DATUM ZMĚNY

3

D.2 DOKUMENTACE TECHNICKÝCH A TECHNOLOGICKÝCH ZAŘÍZENÍ

KONEKO®
709 00 OSTRAVA - Výstavní 2224/8
TEL. (+420) 596 633 836 FAX : (+420) 596 633 689
(+420) 596 664 111 E-MAIL : koneko@koneko.cz

Investor : **Statutární město Frýdek-Místek**				Hlavní inženýr projektu : Ing. S. Gorbunov	
Akce : **Výstavba vodovodního řadu - Panské Nové Dvory - lokalita č.2**				Zodp. projektant : J. Pastorek	
				Vypracoval : Ing. D. Molnár	
Objekt :		Název přílohy : **Křížení vodovodního přivaděče**		Kontroloval : Ing. S. Gorbunov	
Zakázkové číslo :	2928-2/DSP-2016	Číslo přílohy :	D.2.b.8	Stupeň :	Datum :
Archivní číslo :	2928-2/03	Měřítko :	1 : 200, 200/100	DPS	06/2018

TENTO VÝKRES A JEHO PŘÍLOHY JSOU NAŠÍM DUŠEVNÍM VLASTNICTVÍM, NESMÍ BÝT BEZ NAŠEHO PŘEDCHOZÍHO PÍSEMNÉHO SOUHLASU KOPÍROVÁNY, ROZMNOŽOVÁNY ANI ZPŘÍSTUPNĚNY JINÝM OSOBÁM NEBO FIRMÁM