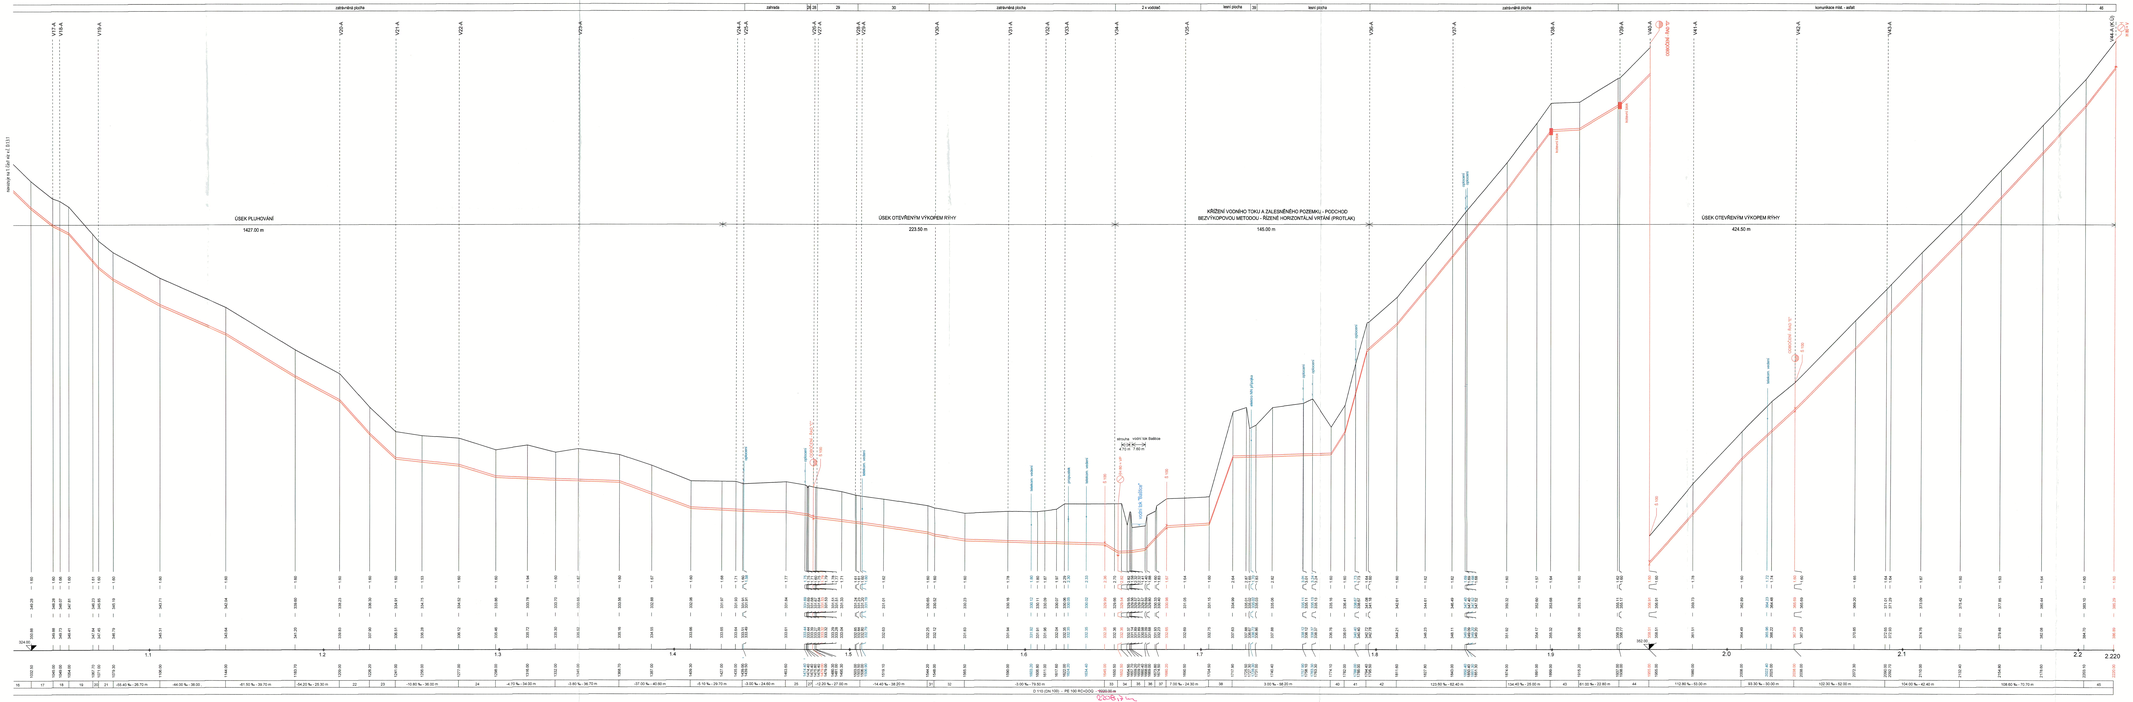

INSTALL CZ s.r.o.
Zlín 760 01
IČ: 25876065, DIČ: CZ25876065
Tel: 606 44 11 00, www.install.cz

Dokumentace skutečného provedení

2

Vypracoval:	MILOŠ KOPECKÝ	Projektant:	MILOŠ KOPECKÝ
Místo stavby:	FRÝDEK-MÍSTEK, KLIV ČÁST SKALICE	Kraj:	MORAVSKOSLEZSKÝ
Zhotovitel:	Stavební sdružení FRÝDEK - MÍSTEK		

HÁLSING s.r.o.
Hálsingova 1, 370 01 České Budějovice
IČ: 60467417

Akce: VODOVODNÍ ŘAD VE FRÝDKU–MÍSTKU
MÍSTNÍ ČÁST SKALICE

Kontrola:	Ing. VÁCLAV KOPECKÝ
Datum:	02/2019
Zpracoval:	GPS
Číslo zakázky:	170813
Měřítko:	1:1000/100
Číslo přílohy:	D.1.3.2

Příloha: PODÉLNÝ PROFIL – ŘAD "A"
2. část