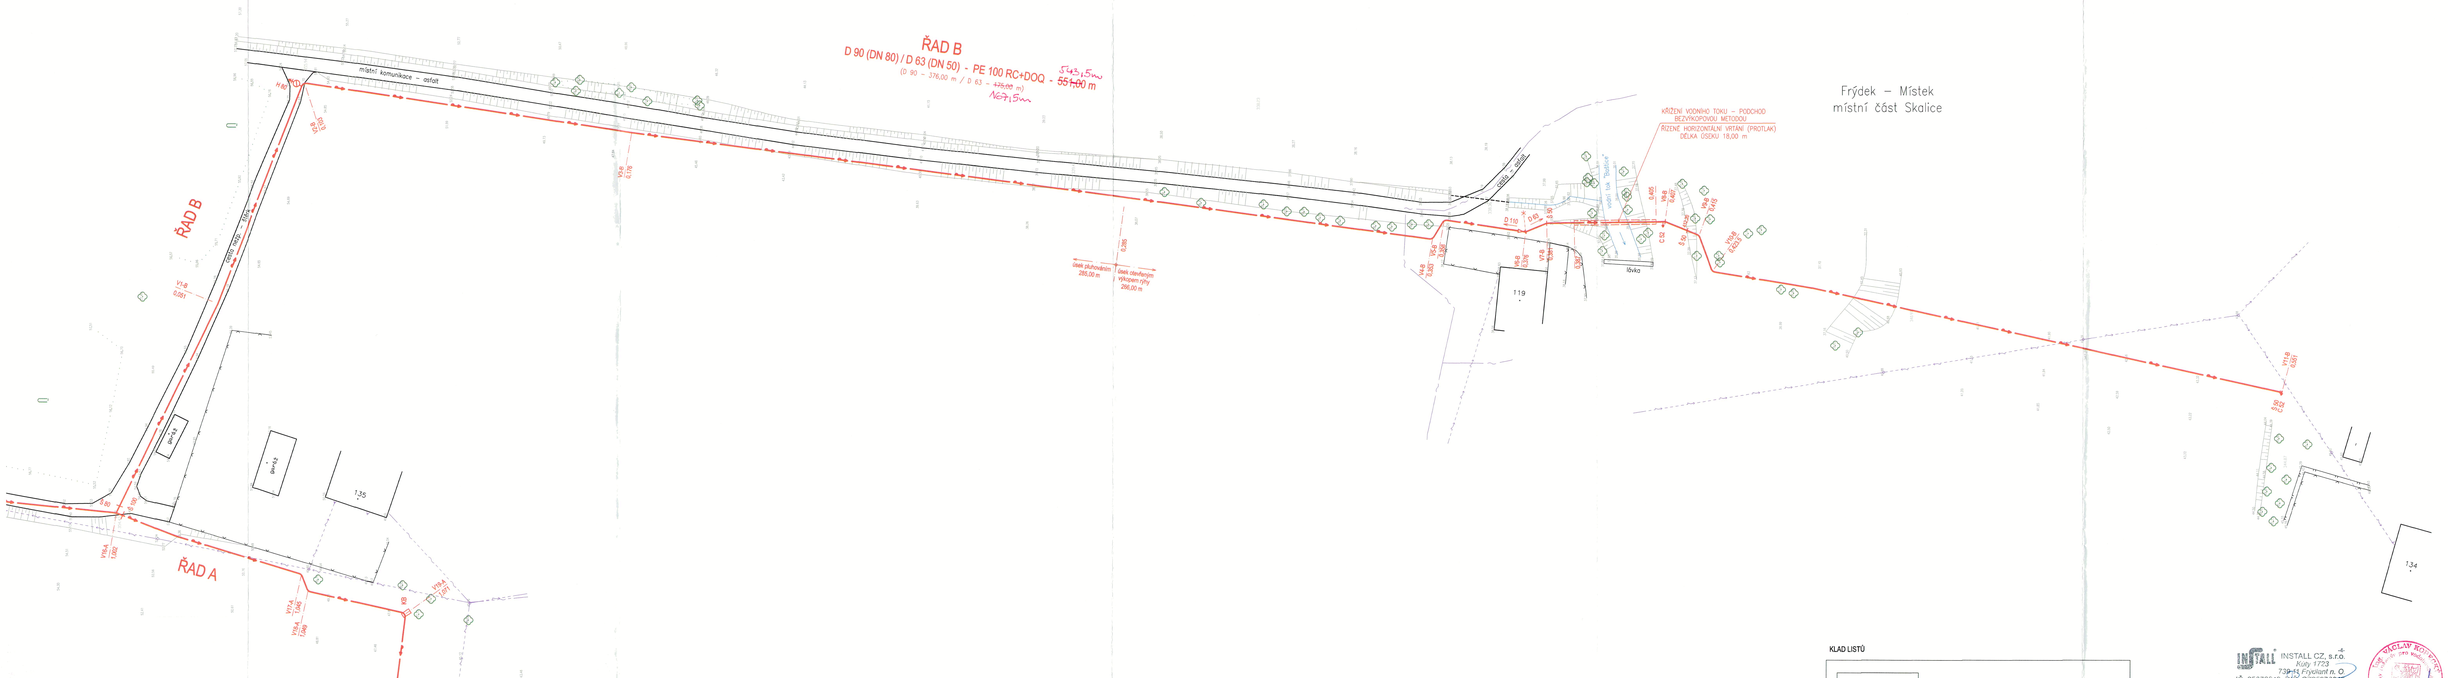

ZPŮSOB PROVÁDĚNÍ:					
Řad	Profil (mm)	Pluhování	Otevřený výkop	Bezvýkop. metodou -řízené vrtání	CELKEM
A	D110 (DN100)	1 427,00 m	648,00 m	145,00 m	2 220,00 m
B	D90 (DN80)/D63 (DN 50)	285,00 m	248,00 m	18,00 m	551,00 m
C	D63 (DN 50)		73,00 m		73,00 m
D	D63 (DN 50)		30,00 m		30,00 m
E	D110 (DN100)		166,00 m		166,00 m
CELKEM		1 712,00 m	1165,00 m	163,00 m	3 040,00 m

LEGENDA

PROJEKTOVANÉ VODOVODNÍ ŘADY

STÁVAJÍCÍ INŽENÝRSKÉ SÍTĚ

VODOVOD – ve správě SmVaK
VODOVOD – ostatní
ELEKTRO NN NADZEMNÍ
ELEKTRO NN PODZEMNÍ
ELEKTRO VN NADZEMNÍ
TELEKOMUNIKAČNÍ VEDENÍ NADZEMNÍ
TELEKOMUNIKAČNÍ VEDENÍ PODZEMNÍ

KLAD LISTŮ

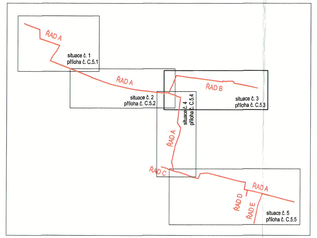

INSTALL CZ, s.r.o.
Kody 1723
739 51 Frýdlant n. O.
IČ: 25878643, DIČ: CZ25878643
T: 558 44 11 00, www.install.cz

2

DLE SKUTEČNÉHO PROVEDENÍ

Vypracoval	MILOŠ KOPECKÝ		Projektant	MILOŠ KOPECKÝ	
Místo stavby	FRÝDEK-MÍSTEK, míst část SKALICE		Kraj	MORAVSKOSLEZSKÝ	
Stavebník	Statutární město FRÝDEK - MÍSTEK				
Akce	VODOVODNÍ ŘAD VE FRÝDKU–MÍSTKU MÍSTNÍ ČÁST SKALICE			Kontroloval	ing. VÁCLAV KOPECKÝ
				Datum	02/2019
				Stupeň	DPS
				Číslo zakázky	170013
				Měřítko	1:500
Příloha	SITUACE PODROBNÁ č. 3			Číslo přílohy	C.3.3

HAUSING s.r.o.
130 00 Praha 3 - Žižkov, Seifertova 270
IČO 29439671