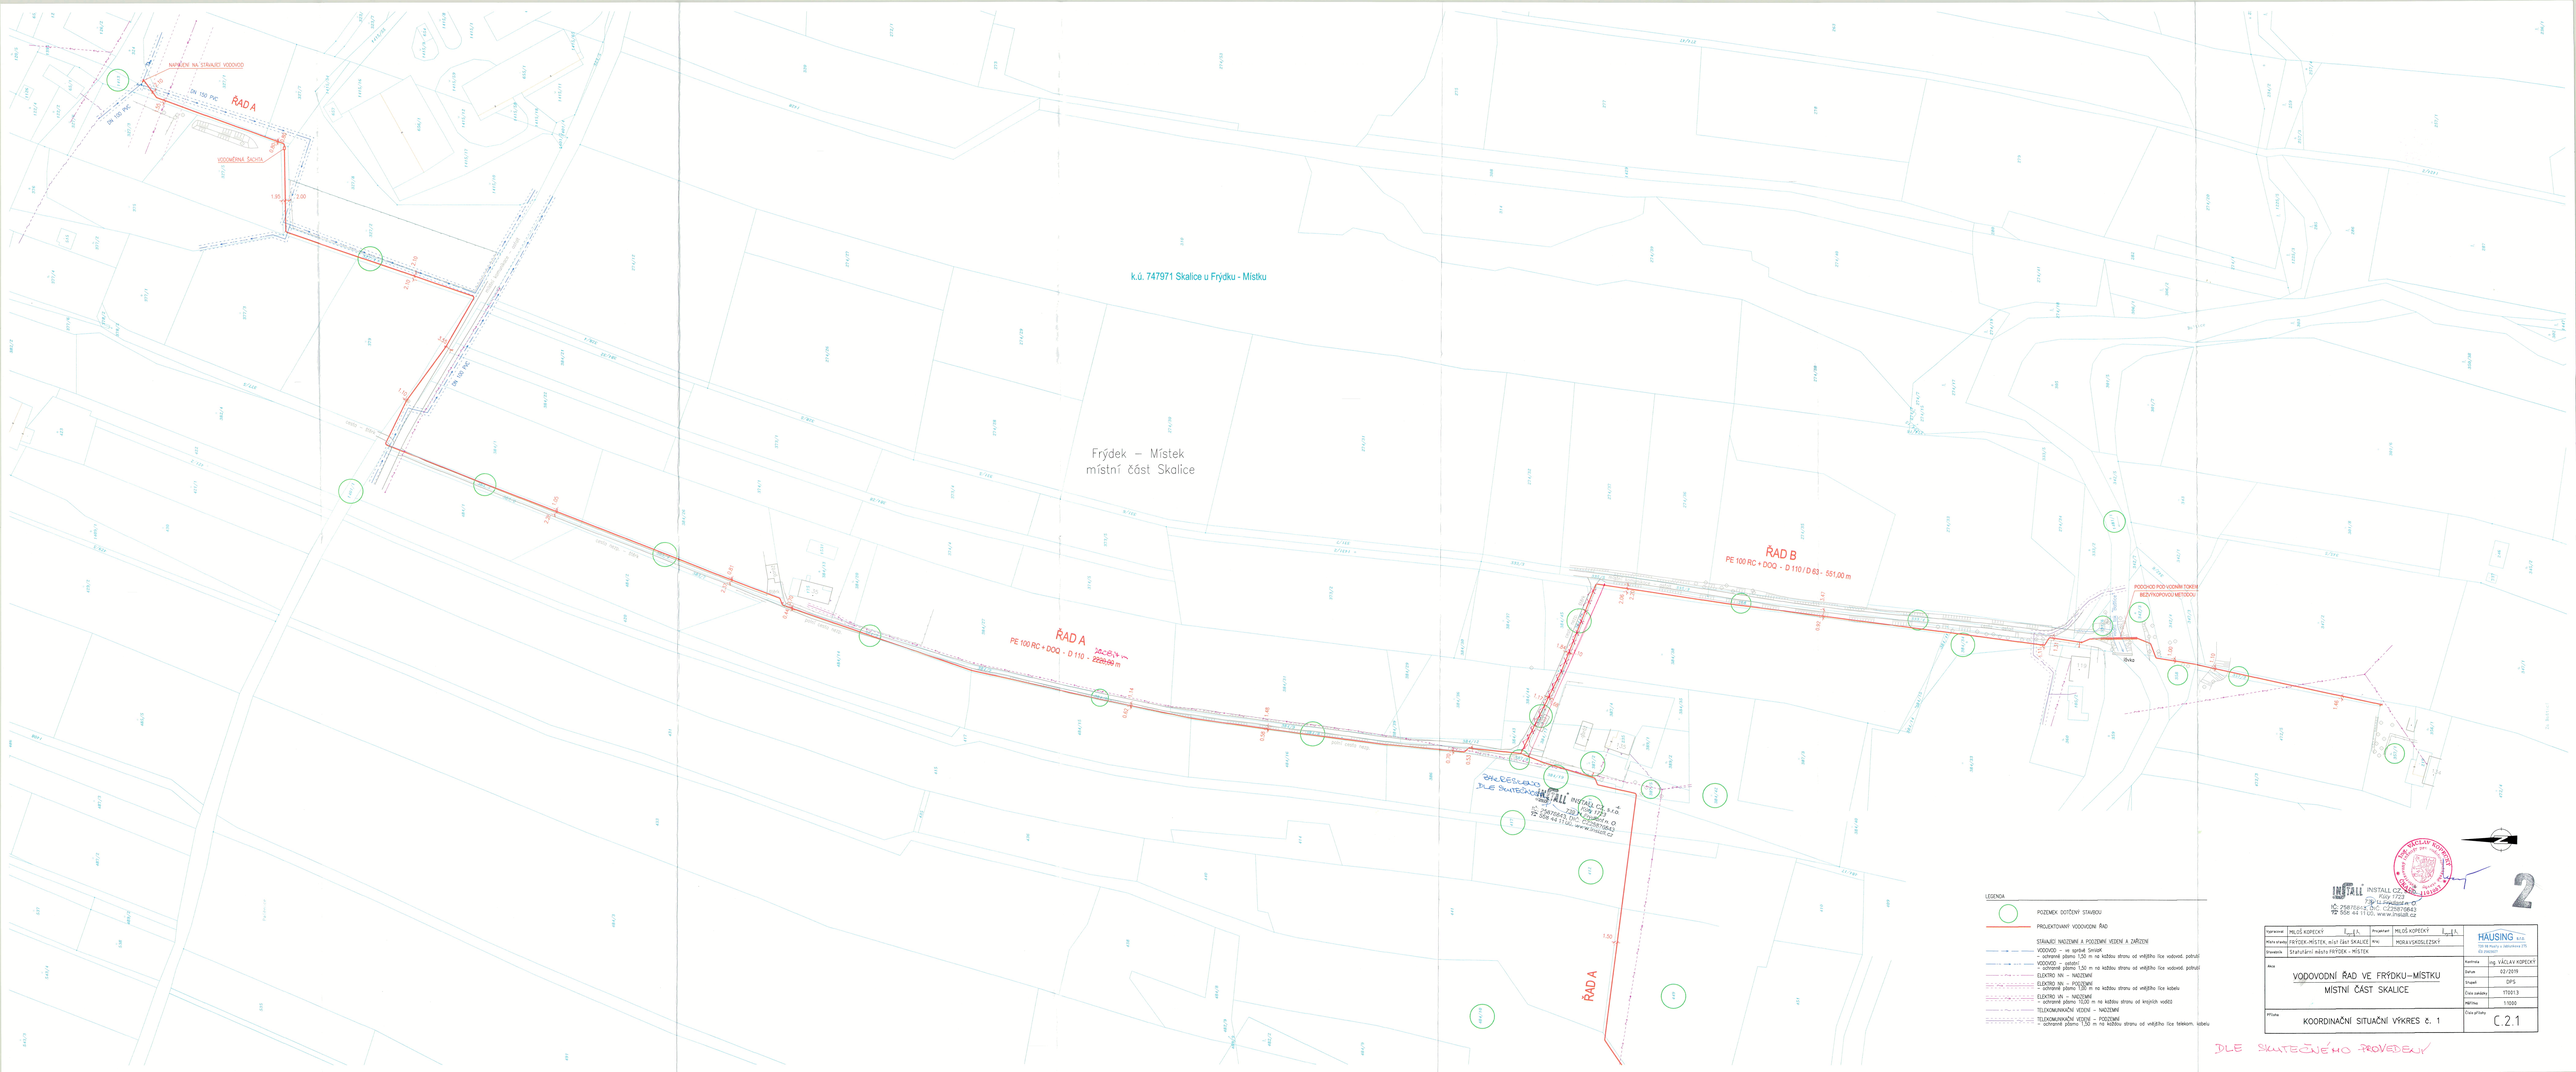
k.ú. 747971 Skalice u Frýdku - Místku
Frýdek – Místek
místní část Skalice
ŘAD A
PE 100 RC + DOQ - D 110 - 2226,00 m
ŘAD B
PE 100 RC + DOQ - D 110 / D 63 - 551,00 m
NAPOJENÍ NA STÁVAJÍCÍ VODOVOD
DN 150 PVC
VODOMĚRNÁ ŠACHTA
PODCHOD POD VODNÍM TOKEM BEZVÝKOPOVOU METODOU
ŘAD A
DLE SKUTEČNÉHO PROVEDENÍ
INSTALL CZ, a.s.
Vítězslavská 1723
756 61 Rožnov pod Radhoštěm
LEGENDA
POZEMEK DOTČENÝ STAVBOU
PROJEKTOVANÝ VODOVODNÍ ŘAD
STÁVAJÍCÍ NADZEMNÍ A PODZEMNÍ VEDENÍ A ZAŘÍZENÍ
VODOVOD – se správcem Smluvně
– ochranné pásmo 1,50 m na každou stranu od vnějšího líce vodovod. potrubí
VODOVOD – ostatní
– ochranné pásmo 1,50 m na každou stranu od vnějšího líce vodovod. potrubí
ELEKTRO NN – NADZEMNÍ
ELEKTRO NN – PODZEMNÍ
– ochranné pásmo 1,00 m na každou stranu od vnějšího líce kabelu
ELEKTRO VN – NADZEMNÍ
– ochranné pásmo 10,00 m na každou stranu od krajních vodičů
TELEKOMUNIKAČNÍ VEDENÍ – NADZEMNÍ
TELEKOMUNIKAČNÍ VEDENÍ – PODZEMNÍ
– ochranné pásmo 1,50 m na každou stranu od vnějšího líce telekom. kabelu
ING. VÁCLAV KOPECKÝ
autorizovaný inženýr pro vodní hospodářství
ČKAIT 0008643
2
Vypracoval: MILOŠ KOPECKÝ
Projektant: MILOŠ KOPECKÝ
Kraj: MORAVSKOSLEZSKÝ
Okres: FRÝDEK-MÍSTEK
Obec: Statutární město FRÝDEK – MÍSTEK
Projekční a poradenská firma
Ing. VÁCLAV KOPECKÝ
Datum: 02/2019
Stupeň: DPS
Měřítko: 1:1000
Číslo přílohy: C.2.1
Akce: VODOVODNÍ ŘAD VE FRÝDKU–MÍSTKU
MÍSTNÍ ČÁST SKALICE
Příloha: KOORDINAČNÍ SITUAČNÍ VÝKRES č. 1
DLE SKUTEČNÉHO PROVEDENÍ