Podélné profily

MĚŘÍTKO 1:1000 / 1:100

Řad C

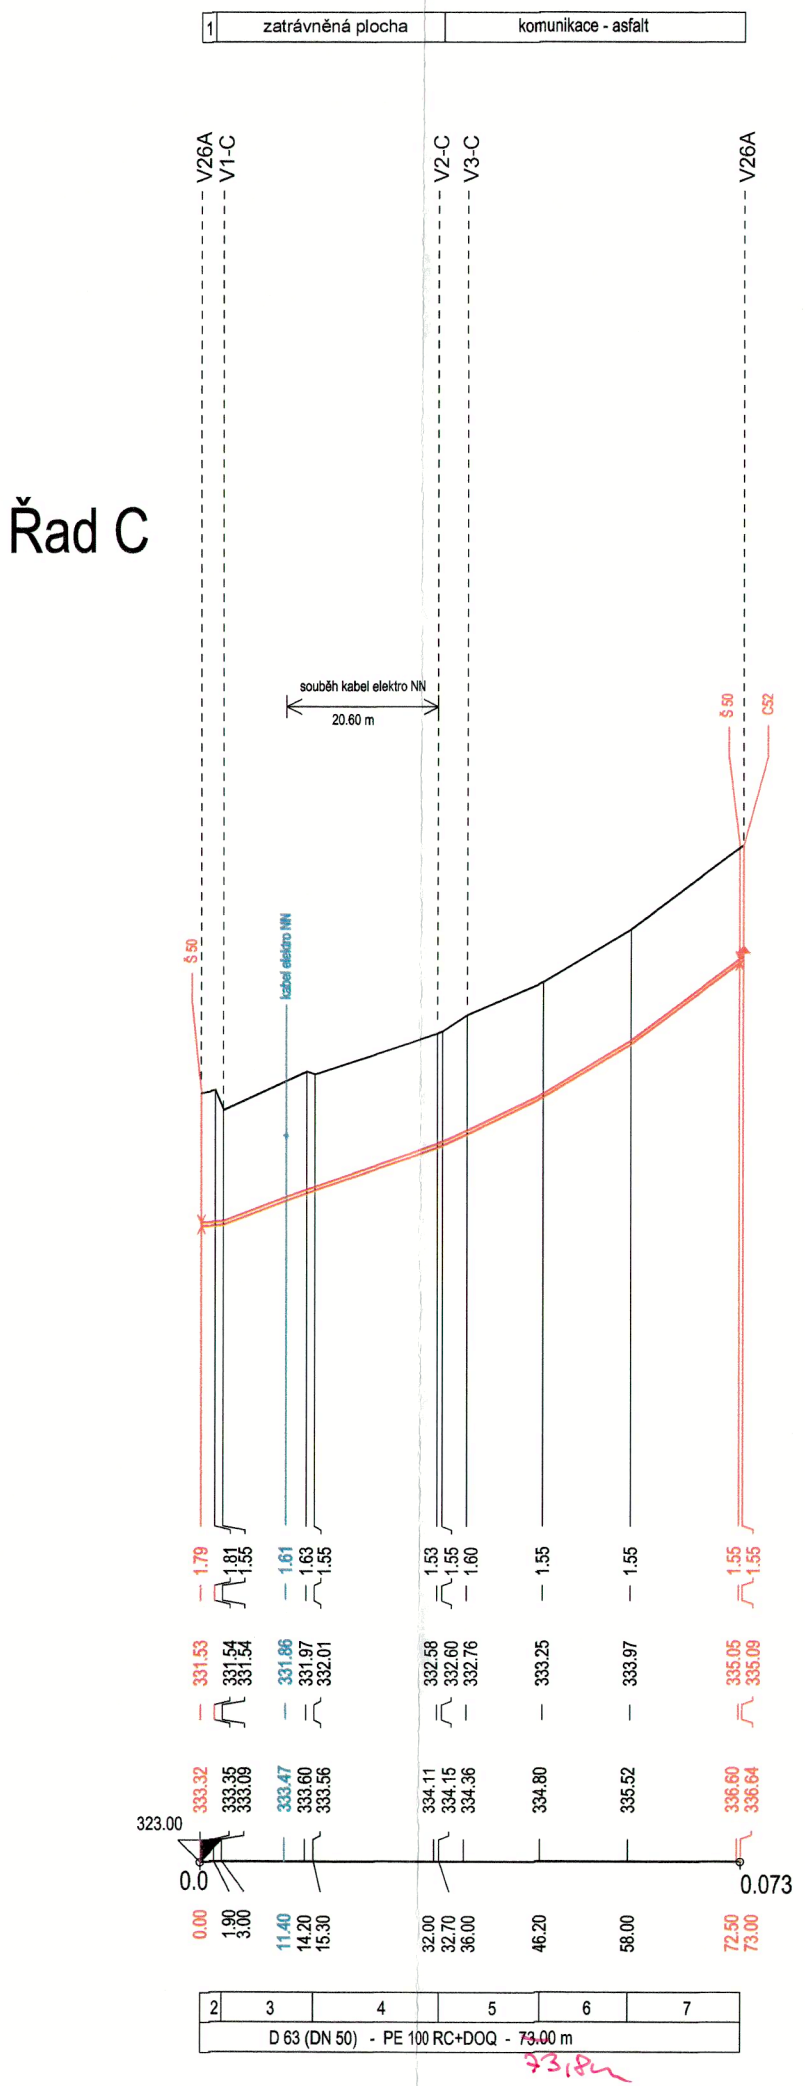

LEGENDA:
1) komunikace - asfalt
2) -3.30 ‰ - 3.00 m
3) -38.20 ‰ - 12.30 m
4) -33.90 ‰ - 17.40 m
5) -48.20 ‰ - 13.50 m
6) -61.00 ‰ - 11.80 m
7) -74.70 ‰ - 15.00 m

Řad D

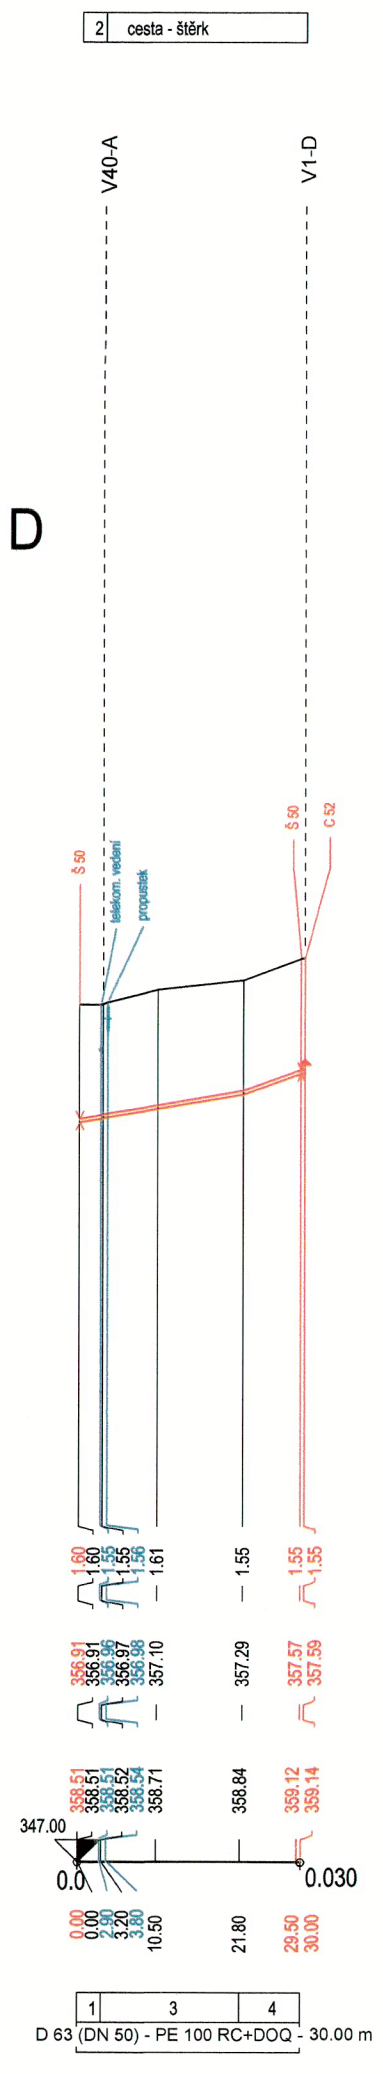

LEGENDA:
1) -18.80 ‰ - 3.20 m
3) -17.20 ‰ - 18.60 m
4) -36.60 ‰ - 8.20 m

Řad E

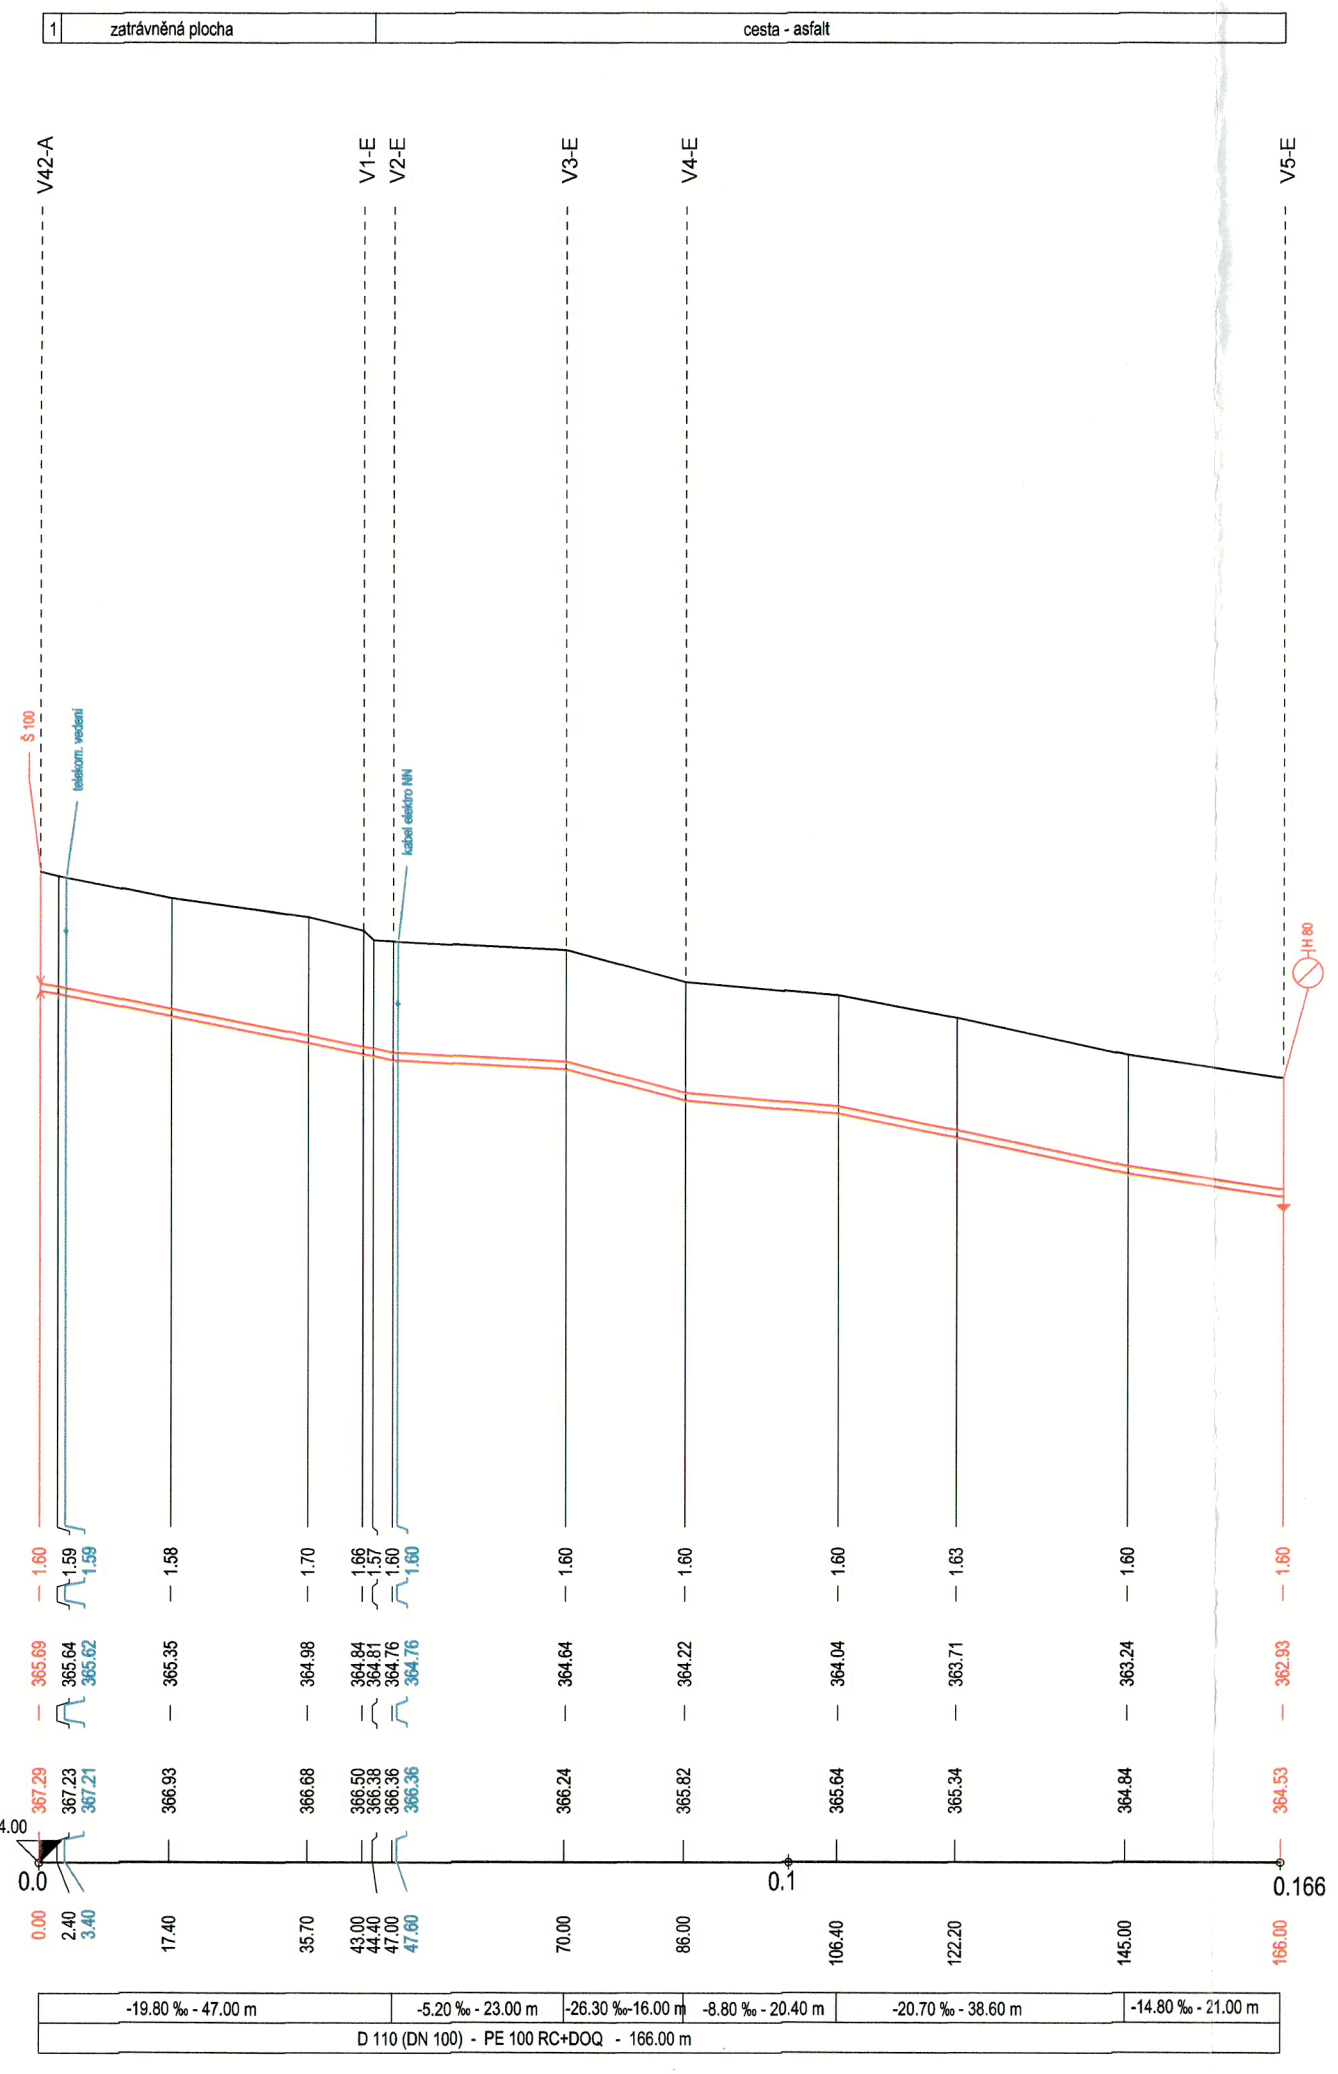

LEGENDA:
1) komunikace - asfalt
2) -26.30 ‰ - 16.00 m

INSTALL CZ, s.r.o.
Kúty 1723
739 11 Frýdlant n. O.
IČ: 25876643, DIČ: CZ25876643
☎ 558 44 11 00, www.install.cz

2

DOKUMENTACE SKUTEČNÉHO PROVEDENÍ

Vypracoval	MILOŠ KOPECKÝ	Projektant	MILOŠ KOPECKÝ
Místo stavby	FRÝDEK-MÍSTEK, míst část SKALICE	Kraj	MORAVSKOSLEZSKÝ
Stavebník	Statutární město FRÝDEK - MÍSTEK		

HAUSING s.r.o.
739 98 Mosty u Jablunkova 275
IČO 25823027

Akce: VODOVODNÍ ŘAD VE FRÝDKU–MÍSTKU
MÍSTNÍ ČÁST SKALICE

Kontrola	ing. VÁCLAV KOPECKÝ
Datum	02/2019
Stupeň	DPS
Číslo zakázky	17001.3
Měřítko	1:1000/100

Příloha: PODÉLNÉ PROFILY – ŘADY C, D, E

Číslo přílohy: D.1.3.4